TLOCRT PODRUMA

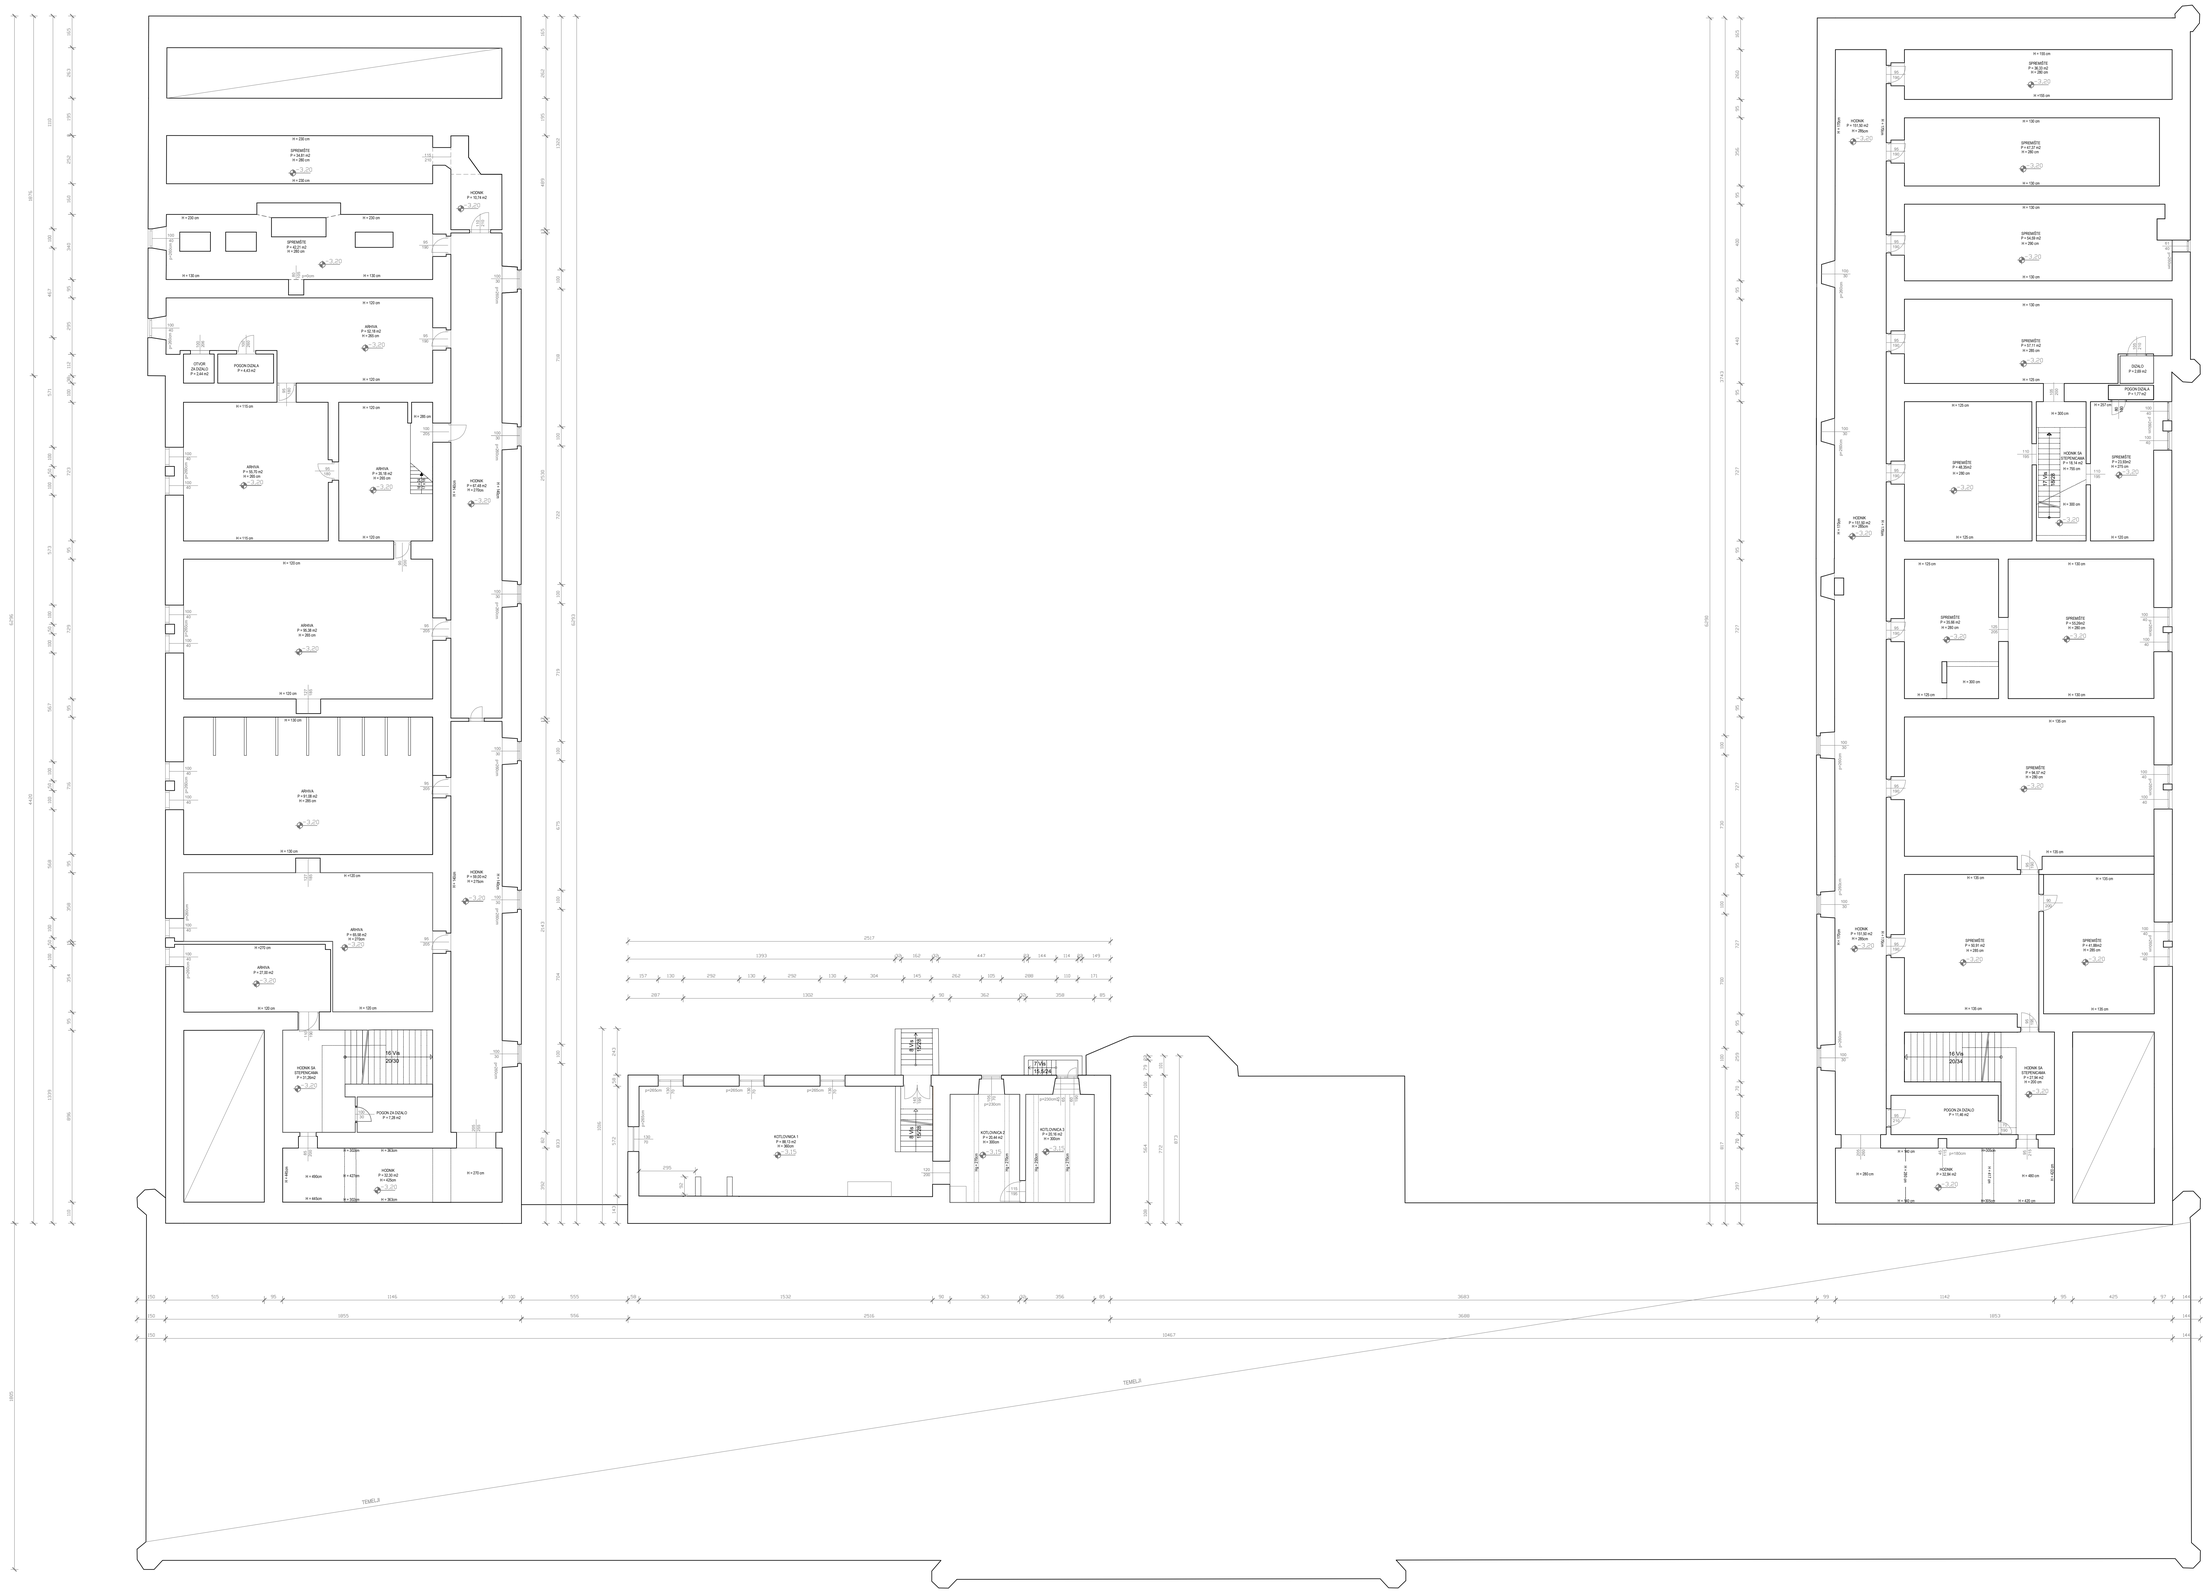

ŽELJKO PALIŠKA
dipl.ing.arh.
OVLAŠTENI ARHITEKT
A 2878

GEO-RAD d.o.o.
Jelenje, Jelenje 155
OIB: 81681137984
Tel.: ++385 (051) 250 068
Fax.: ++385 (051) 414 388

PROJEKT : SNIMKA IZVEDENOG STANJA
GRAĐEVINA : Mornarička Bolnica na k.č. 6207/1 k.o. Pula adresa: Negrijeva 6
IZRADIO : GEO-RAD d.o.o. Jelenje 155, Jelenje
SADRŽAJ : PODRUM
OVL. ARHITEKT : Željko Pališka, dipl.ing. arh.
DATUM : 09.2019. MJ 1:100 LIST: 1.1

TLOCRT PRIZEMLJA

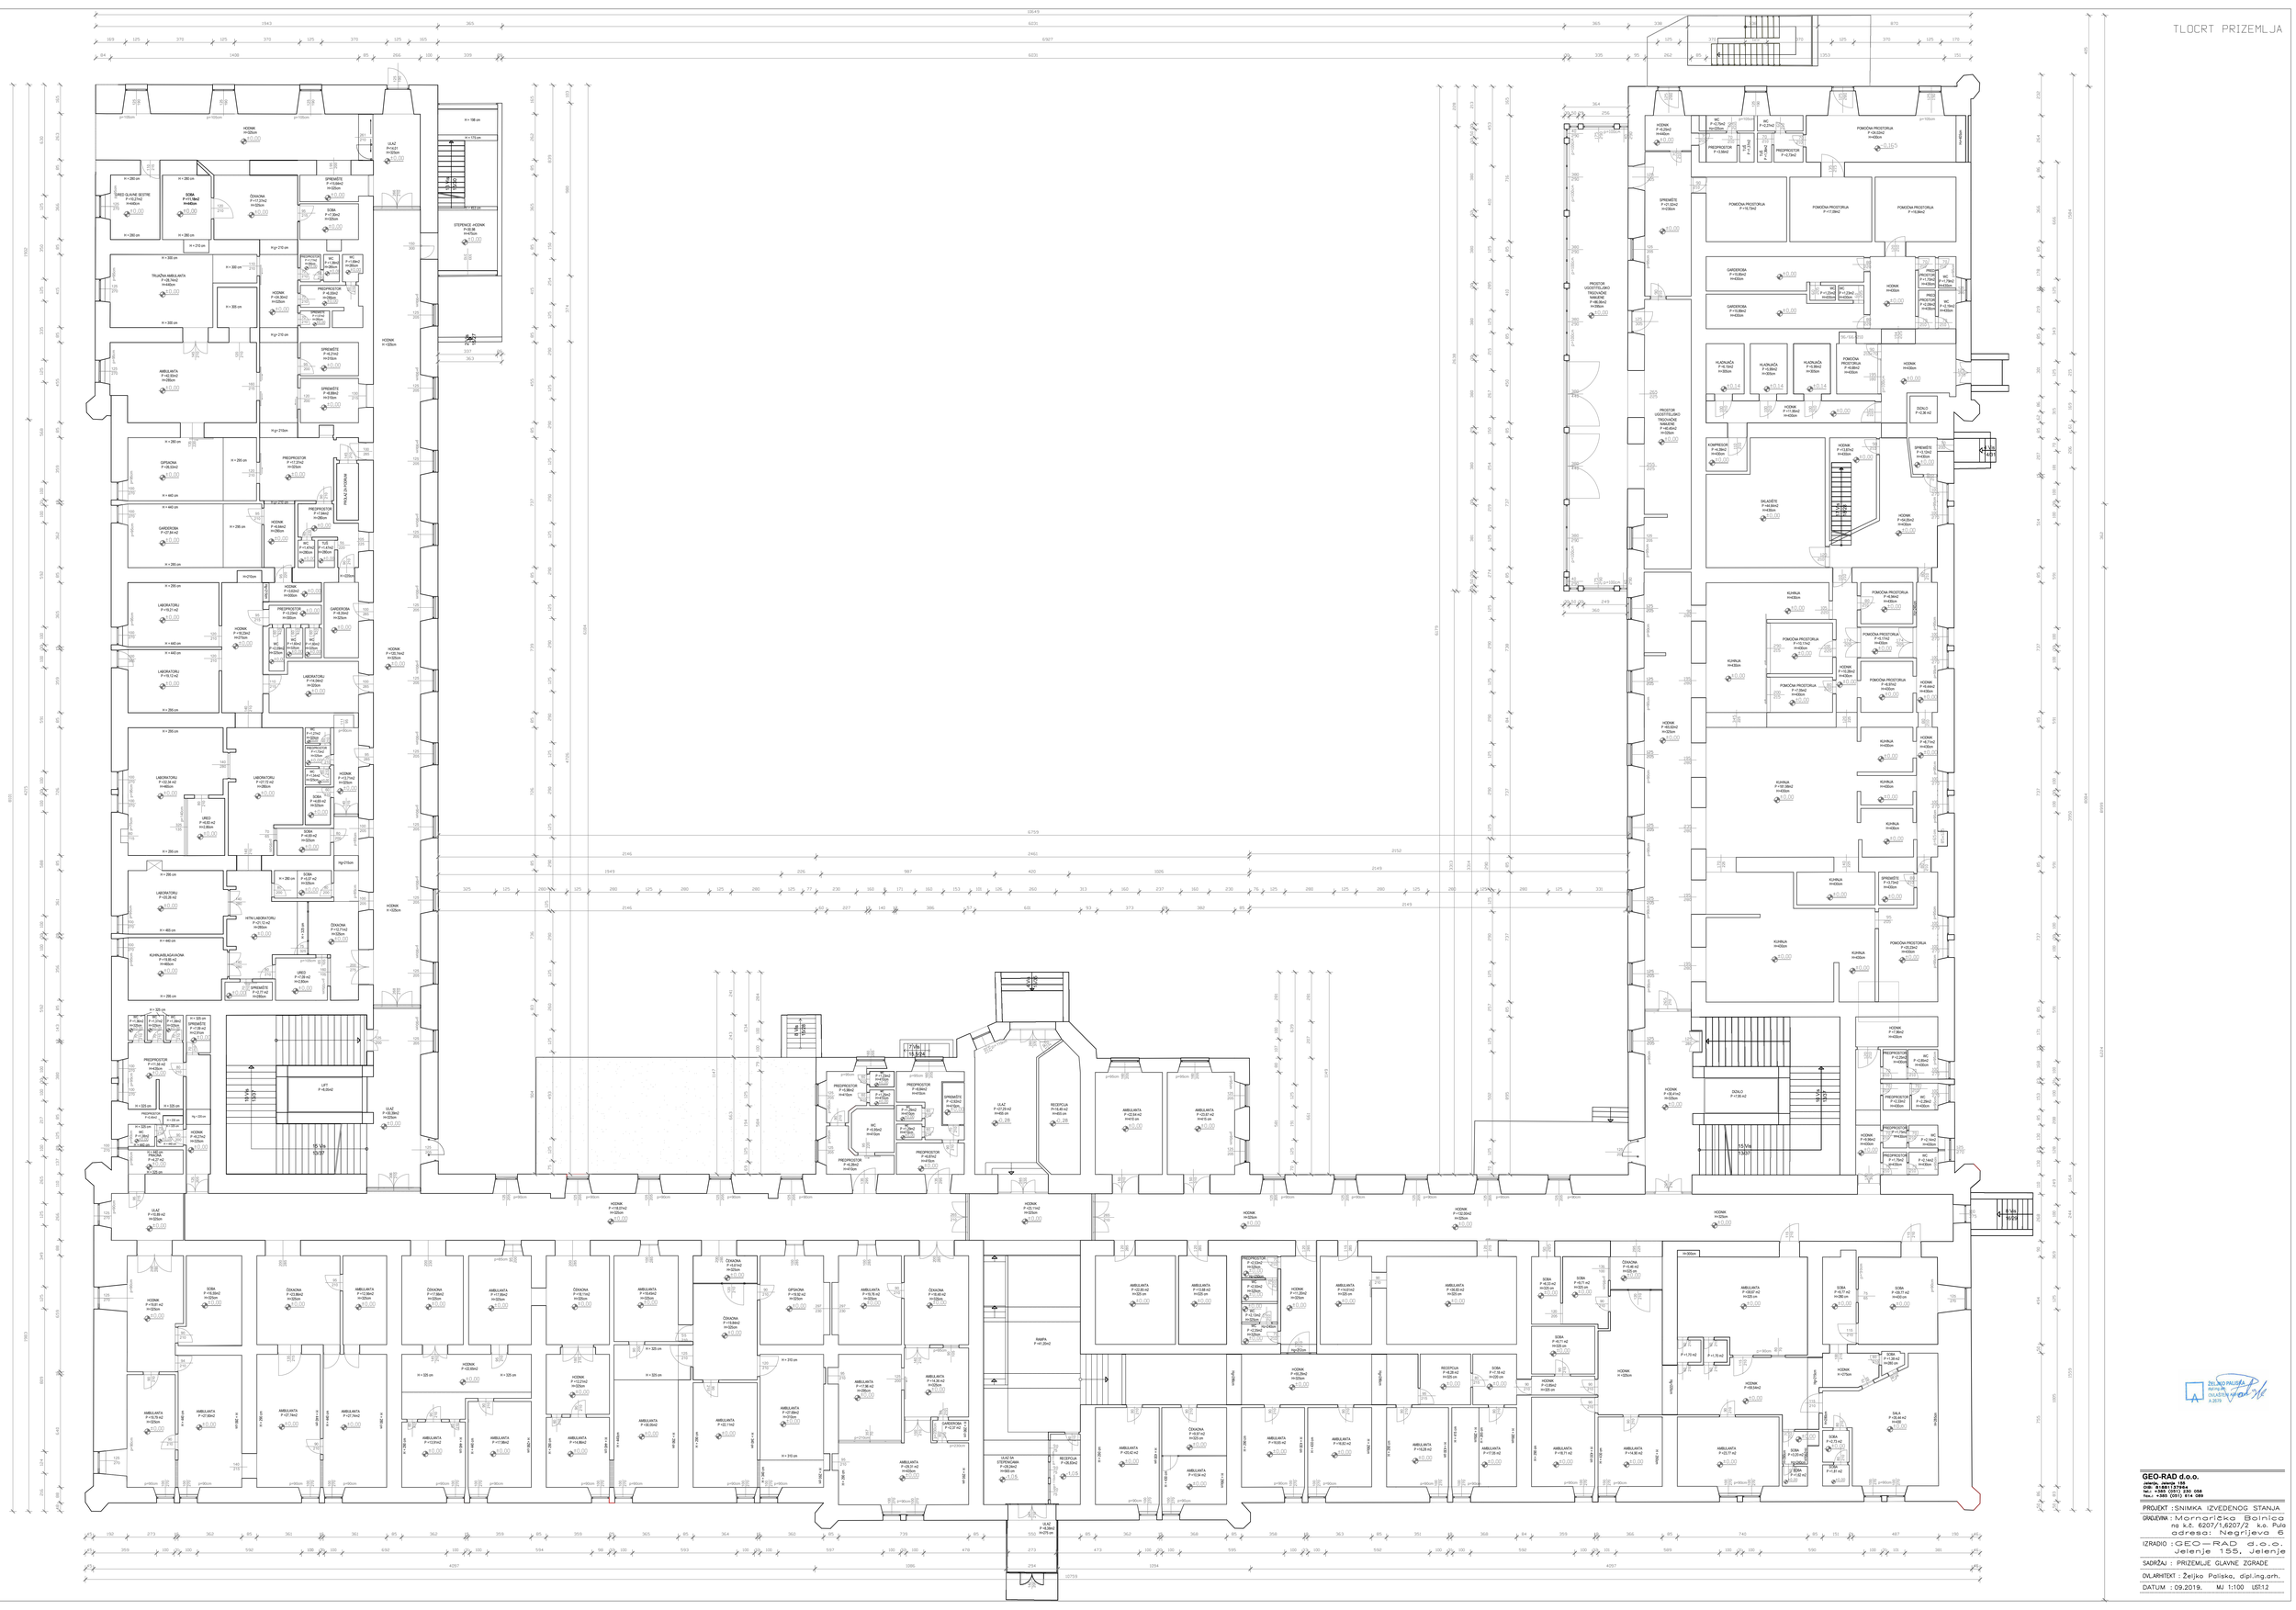

GEO-RAD d.o.o.

PROJEKT : SNIMKA IZVEDENOG STANJA

GRAĐEVINA : Monnarička Bolnica na k.č. 6207/1,6207/2 k.o. Pula adresa: Negrijeva 6

IZRAĐIO : GEO-RAD d.o.o. Jelenje 155, Jelenje

SADRŽAJ : PRIZEMLJE GLAVNE ZGRADE


DATUM : 09.2019. MJ 1:100 LIST:2

TLOCRT 1. KATA

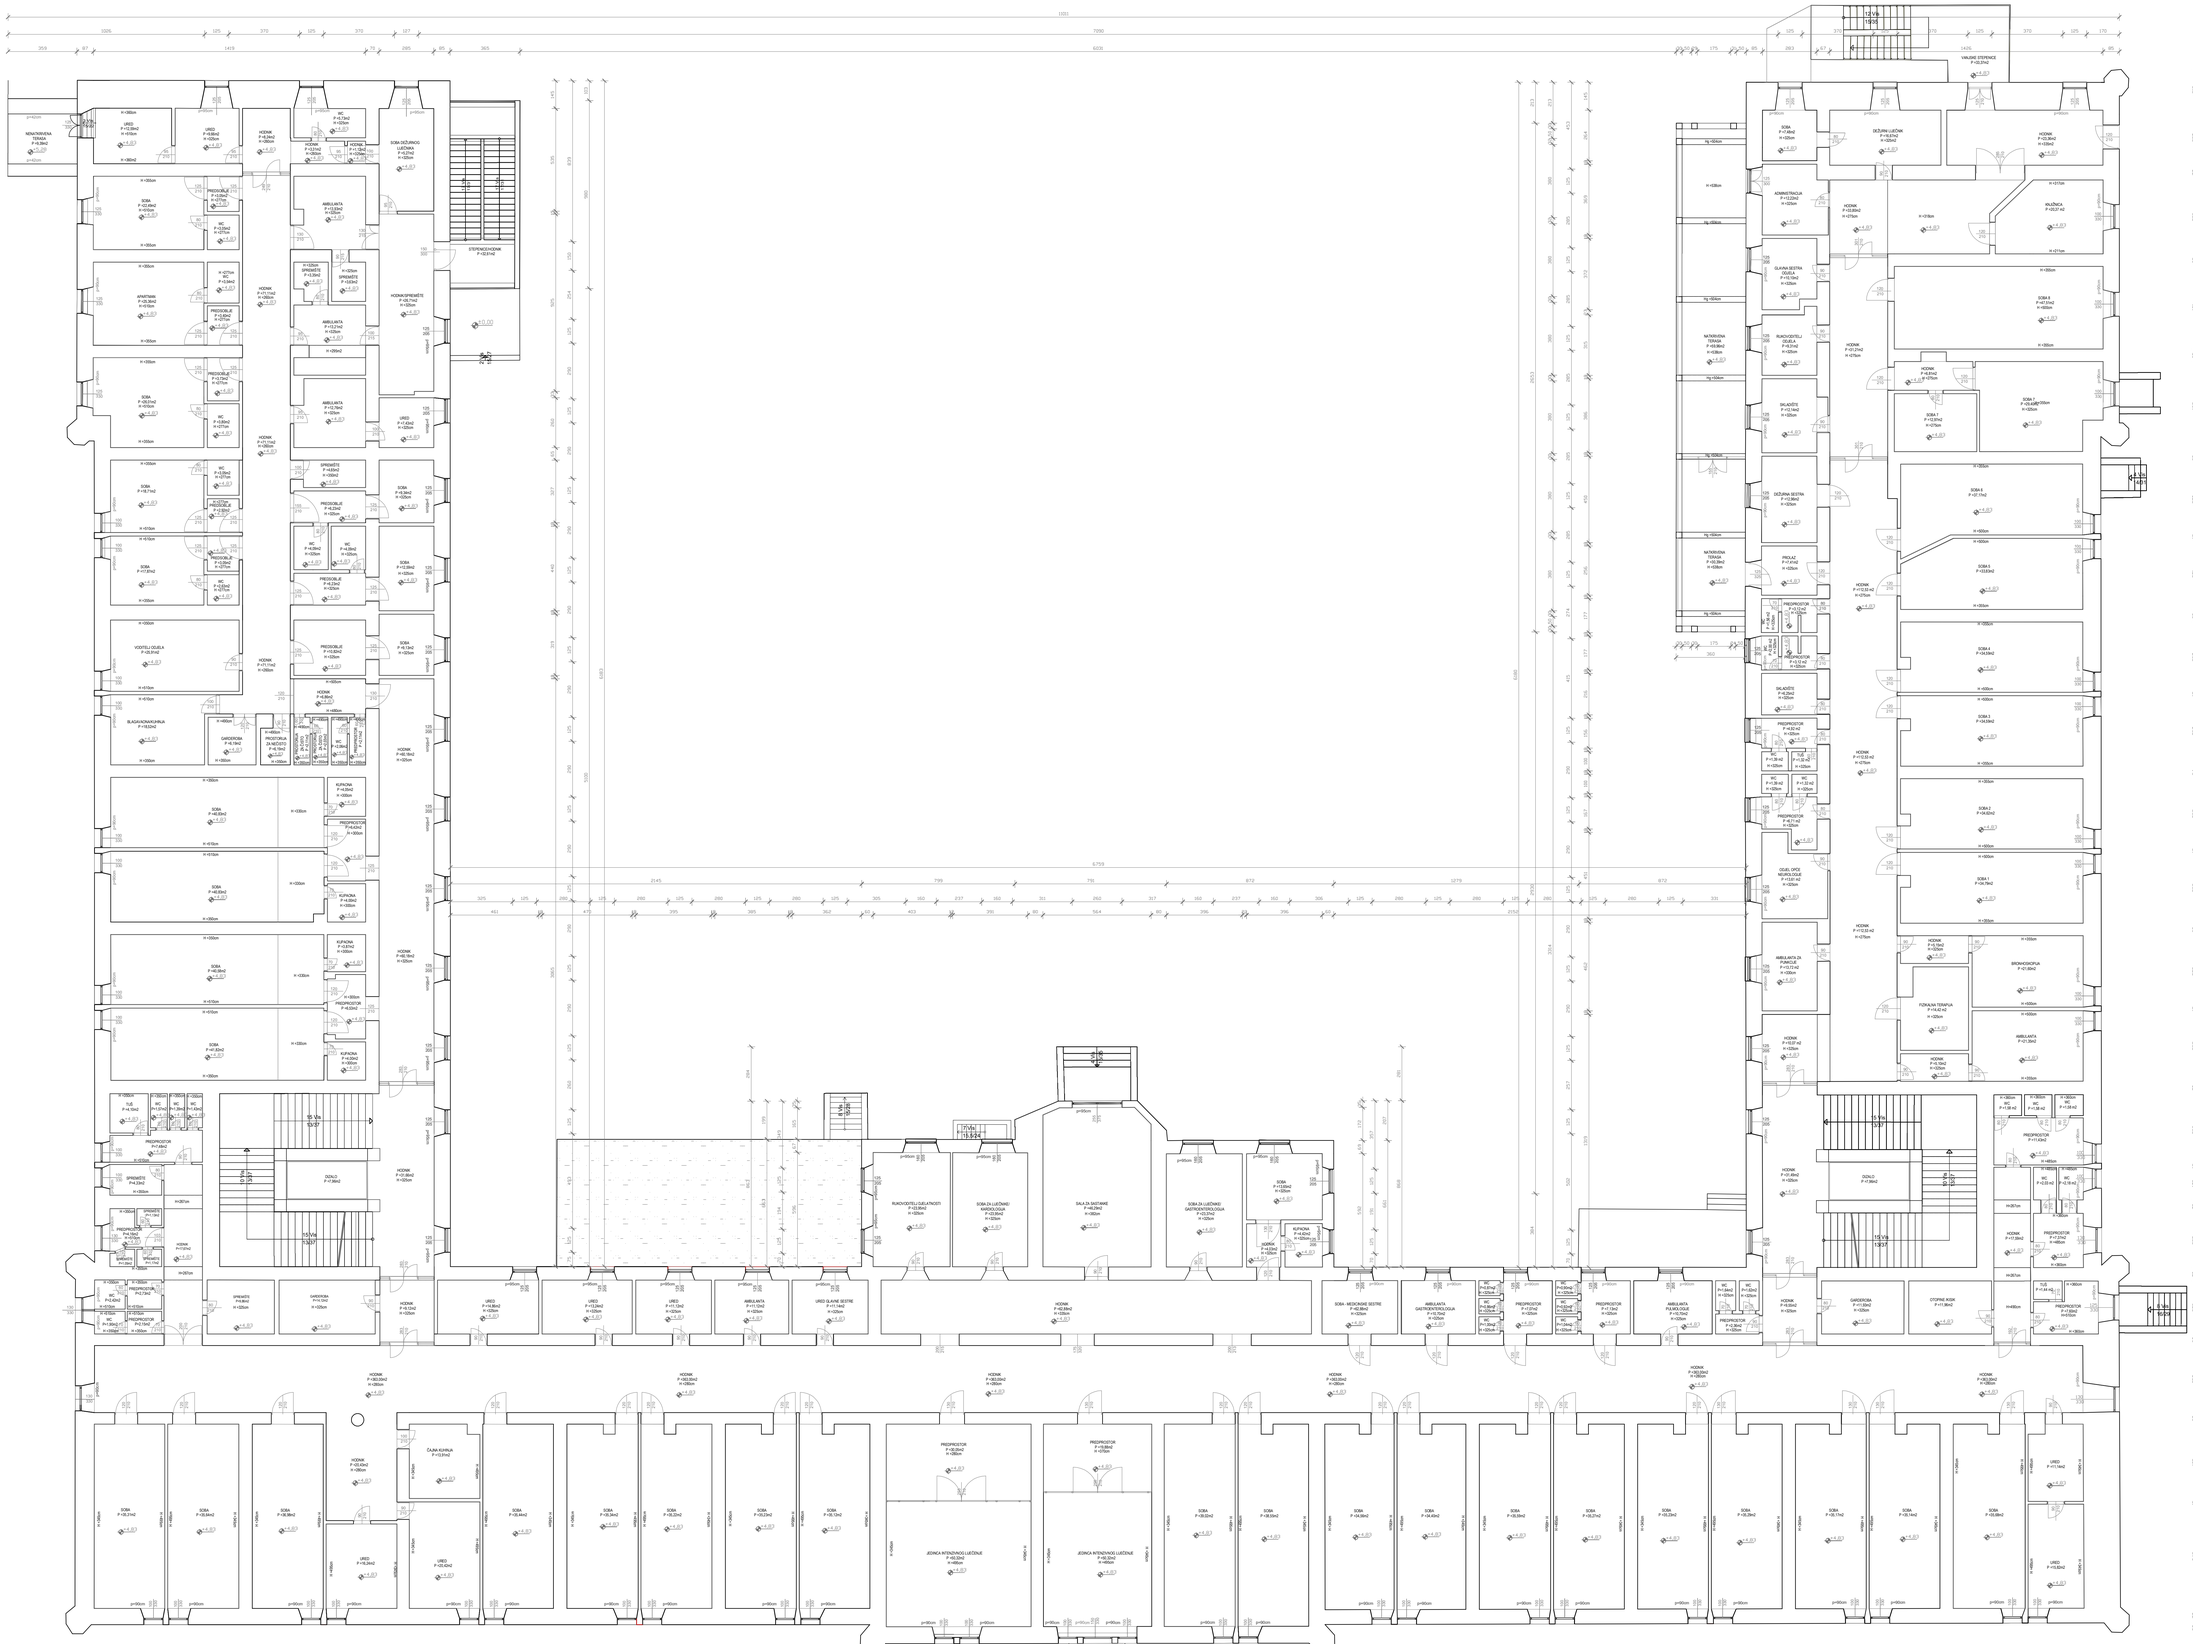

GEO-RAD d.o.o.

PROJEKT : SNIMKA IZVEDENOG STANJA

GRAĐEVINA : Mornarička Bolnica
na k.č. 6207/1, 6207/2 k.o. Pula
adresa: Negrijeva 6

IZRADIO : GEO-RAD d.o.o.
Jelenje 155, Jelenje

SADRŽAJ : 1 KAT GLAVNE ZGRADE

OVLAŠTITELJ : Željko Paliska, dipl.ing.arh.

DATUM : 09.2019. MJ 1:100 LIST:1

TLOCRT 2. KATA

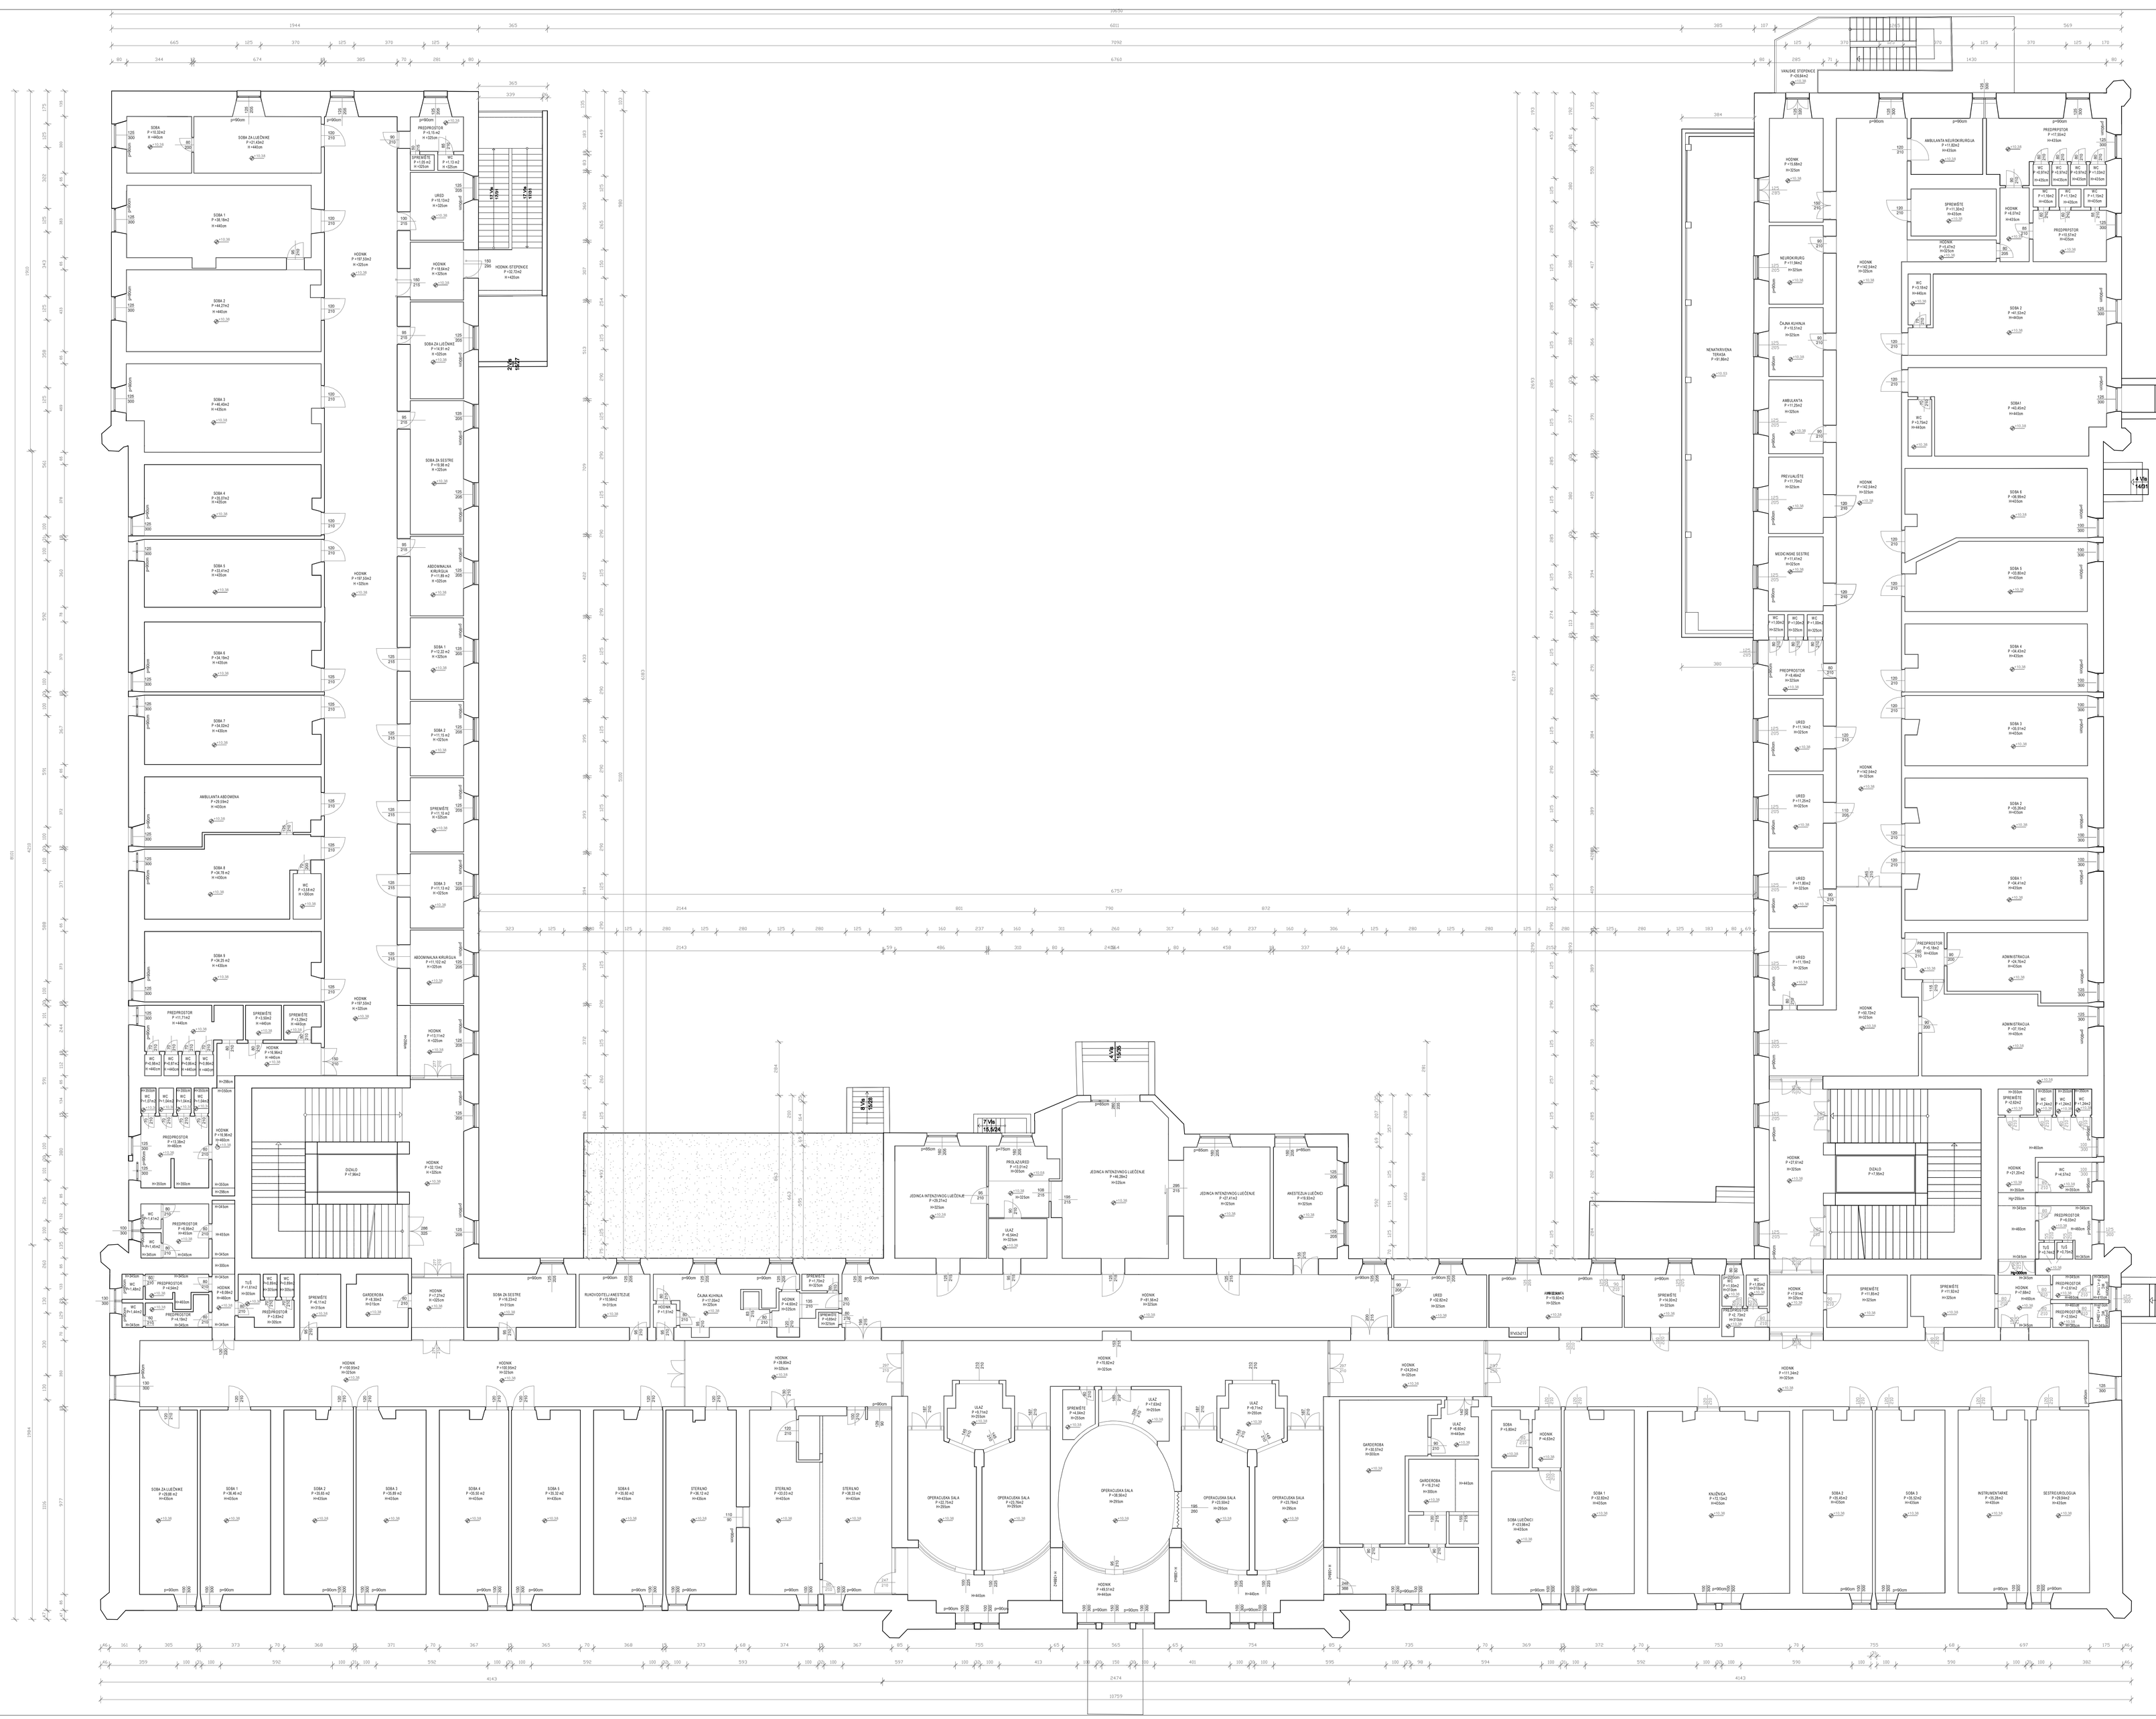

ŽELJKO PALIJSKA
ovlašteni arhitekt
A 2619

GEO-RAD d.o.o.
Jelenje 155, Jelenje
OIB: 41661077942
tel.: + 385 (0)51 674 089

PROJEKT :SNIMKA IZVEDENOG STANJA

GRAĐEVINA :Monarička Bolnica na k.č. 6207/1, k.o. Pula adresa: Negrijeva 6

IZRADIO :GEO-RAD d.o.o. Jelenje 155, Jelenje

SADRŽAJ: 2.KAT GLAVNE ZGRADE

OVL.ARHITEKT :Željko Palijska, dipl.ing.arh.

DATUM :09.2019. M.1:100 list.4

TLOCRT POTKROVLJA

POTKROVLJE
P = 69,13 m2

POTKROVLJE
P = 73,35 m2

POTKROVLJE
P = 81,25 m2

POTKROVLJE
P = 88,03 m2

POTKROVLJE
P = 133,02 m2

POTKROVLJE
P = 132,83 m2

POTKROVLJE
P = 133,87 m2

POTKROVLJE
P = 100,78 m2

JIL GARDEROBA
P = 24,03 m2

STEPENICE
P = 23,57 m2

WC
P = 1,47 m2

DIZALO
P = 16,18 m2
H = 257 cm

HODNIK
P = 28,60 m2

GARDEROBA
P = 35,19 m2
H = 250 cm

GARDEROBA
P = 7,02 m2
H = 254 cm

POTKROVLJE
P = 47,59 m2

POTKROVLJE
P = 108,37 m2

POTKROVLJE
P = 104,88 m2

POTKROVLJE
P = 158,33 m2

POTKROVLJE
P = 133,87 m2

POTKROVLJE
P = 134,33 m2

POTKROVLJE
P = 143,37 m2

POTKROVLJE
P = 135,99 m2

POTKROVLJE
P = 141,12 m2

POTKROVLJE
P = 134,22 m2

POTKROVLJE
P = 134,48 m2

POTKROVLJE
P = 144,09 m2

POTKROVLJE
P = 106,12 m2

POTKROVLJE
P = 109,48 m2

POTKROVLJE
P = 65,41 m2

POTKROVLJE
P = 74,94 m2

POTKROVLJE
P = 81,19 m2

POTKROVLJE
P = 86,88 m2

POTKROVLJE
P = 132,79 m2

POTKROVLJE
P = 134,53 m2

POTKROVLJE
P = 133,91 m2

POTKROVLJE
P = 133,38 m2

STEPENICE
P = 24,57 m2

WC
P = 28,72 m2

DIZALO
P = 16,18 m2
H = 257 cm

HODNIK
P = 72,48 m2

UREDI
P = 15,31 m2
H = 260 cm

RADIONA / ARHIVA
P = 22,39 m2
H = 330 cm

GEO-RAD d.o.o.
Jelenje, Jelenje 155
OIB: 81485137884
tel.: +385 (0)51 490 058
fax.: +385 (0)51 674 188

PROJEKT : SNIMKA IZVEDENOG STANJA

GRAĐEVINA : Mornarička Bolnica
na k.č. 6207/1 k.o. Pula
adresa: Negrijeva 6

IZRAĐIO : GEO-RAD d.o.o.
Jelenje 155, Jelenje

SADRŽAJ : POTKROVLJE GLAVNE ZGRADE

OVLAŠTENIK : Željko Paliska, dipl.ing.arh.

DATUM : 09.2019. MJ 1:100 LIST 15

TLOCRT KROVNE PLOHE

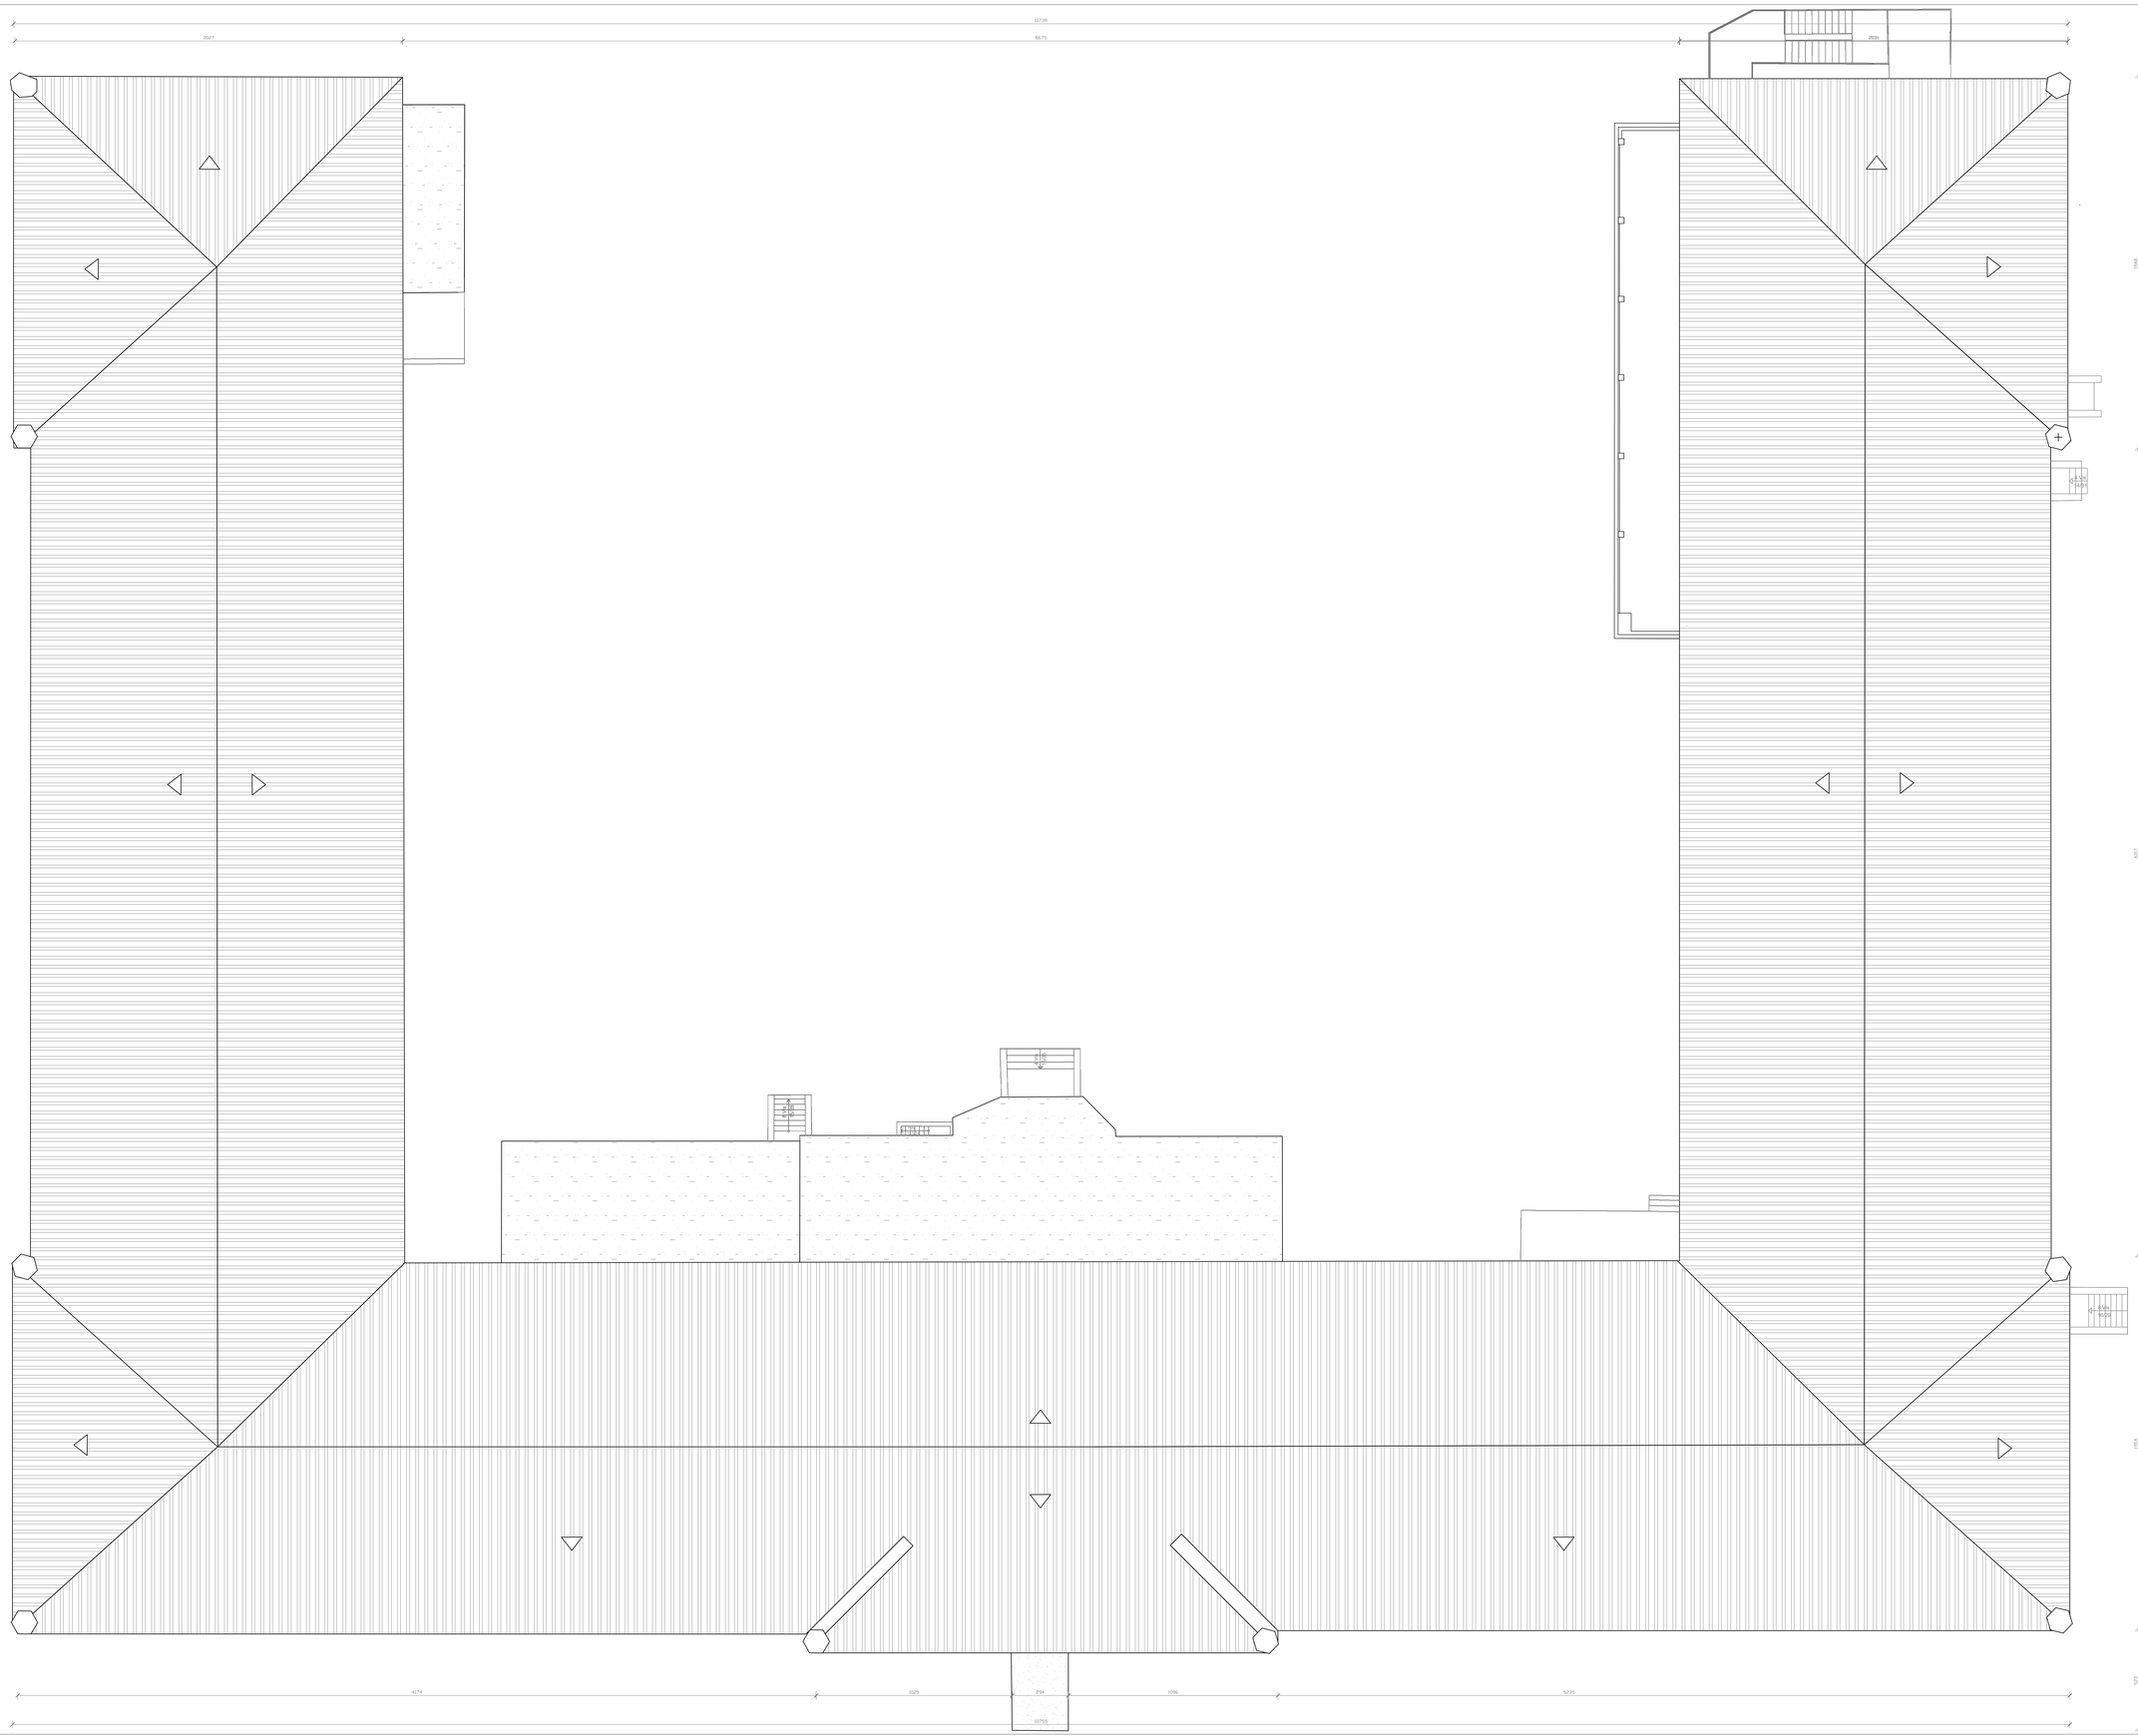

GEO-RAD d.o.o.

PROJEKT : SNIMKA IZVEDENOG STANJA

GRAĐEVINA : Mornarička Bolnica
na k.č. 6207/1, 6207/2 k.o. Pula
adresa: Negrijeva 6

IZRADIO : GEO-RAD d.o.o.
Jelenje 155, Jelenje

SADRŽAJ : TLOCRT KROVNE PLOHE GLAVNE ZGRADE

OVLAŠTENIK : Željko Paliska, dipl.ing.arh.

DATUM : 09.2019. MJ 1:100 LIST:1.6

TLOCRT PRIZEMLJA - NEUROLOGIJA I DIO HINE

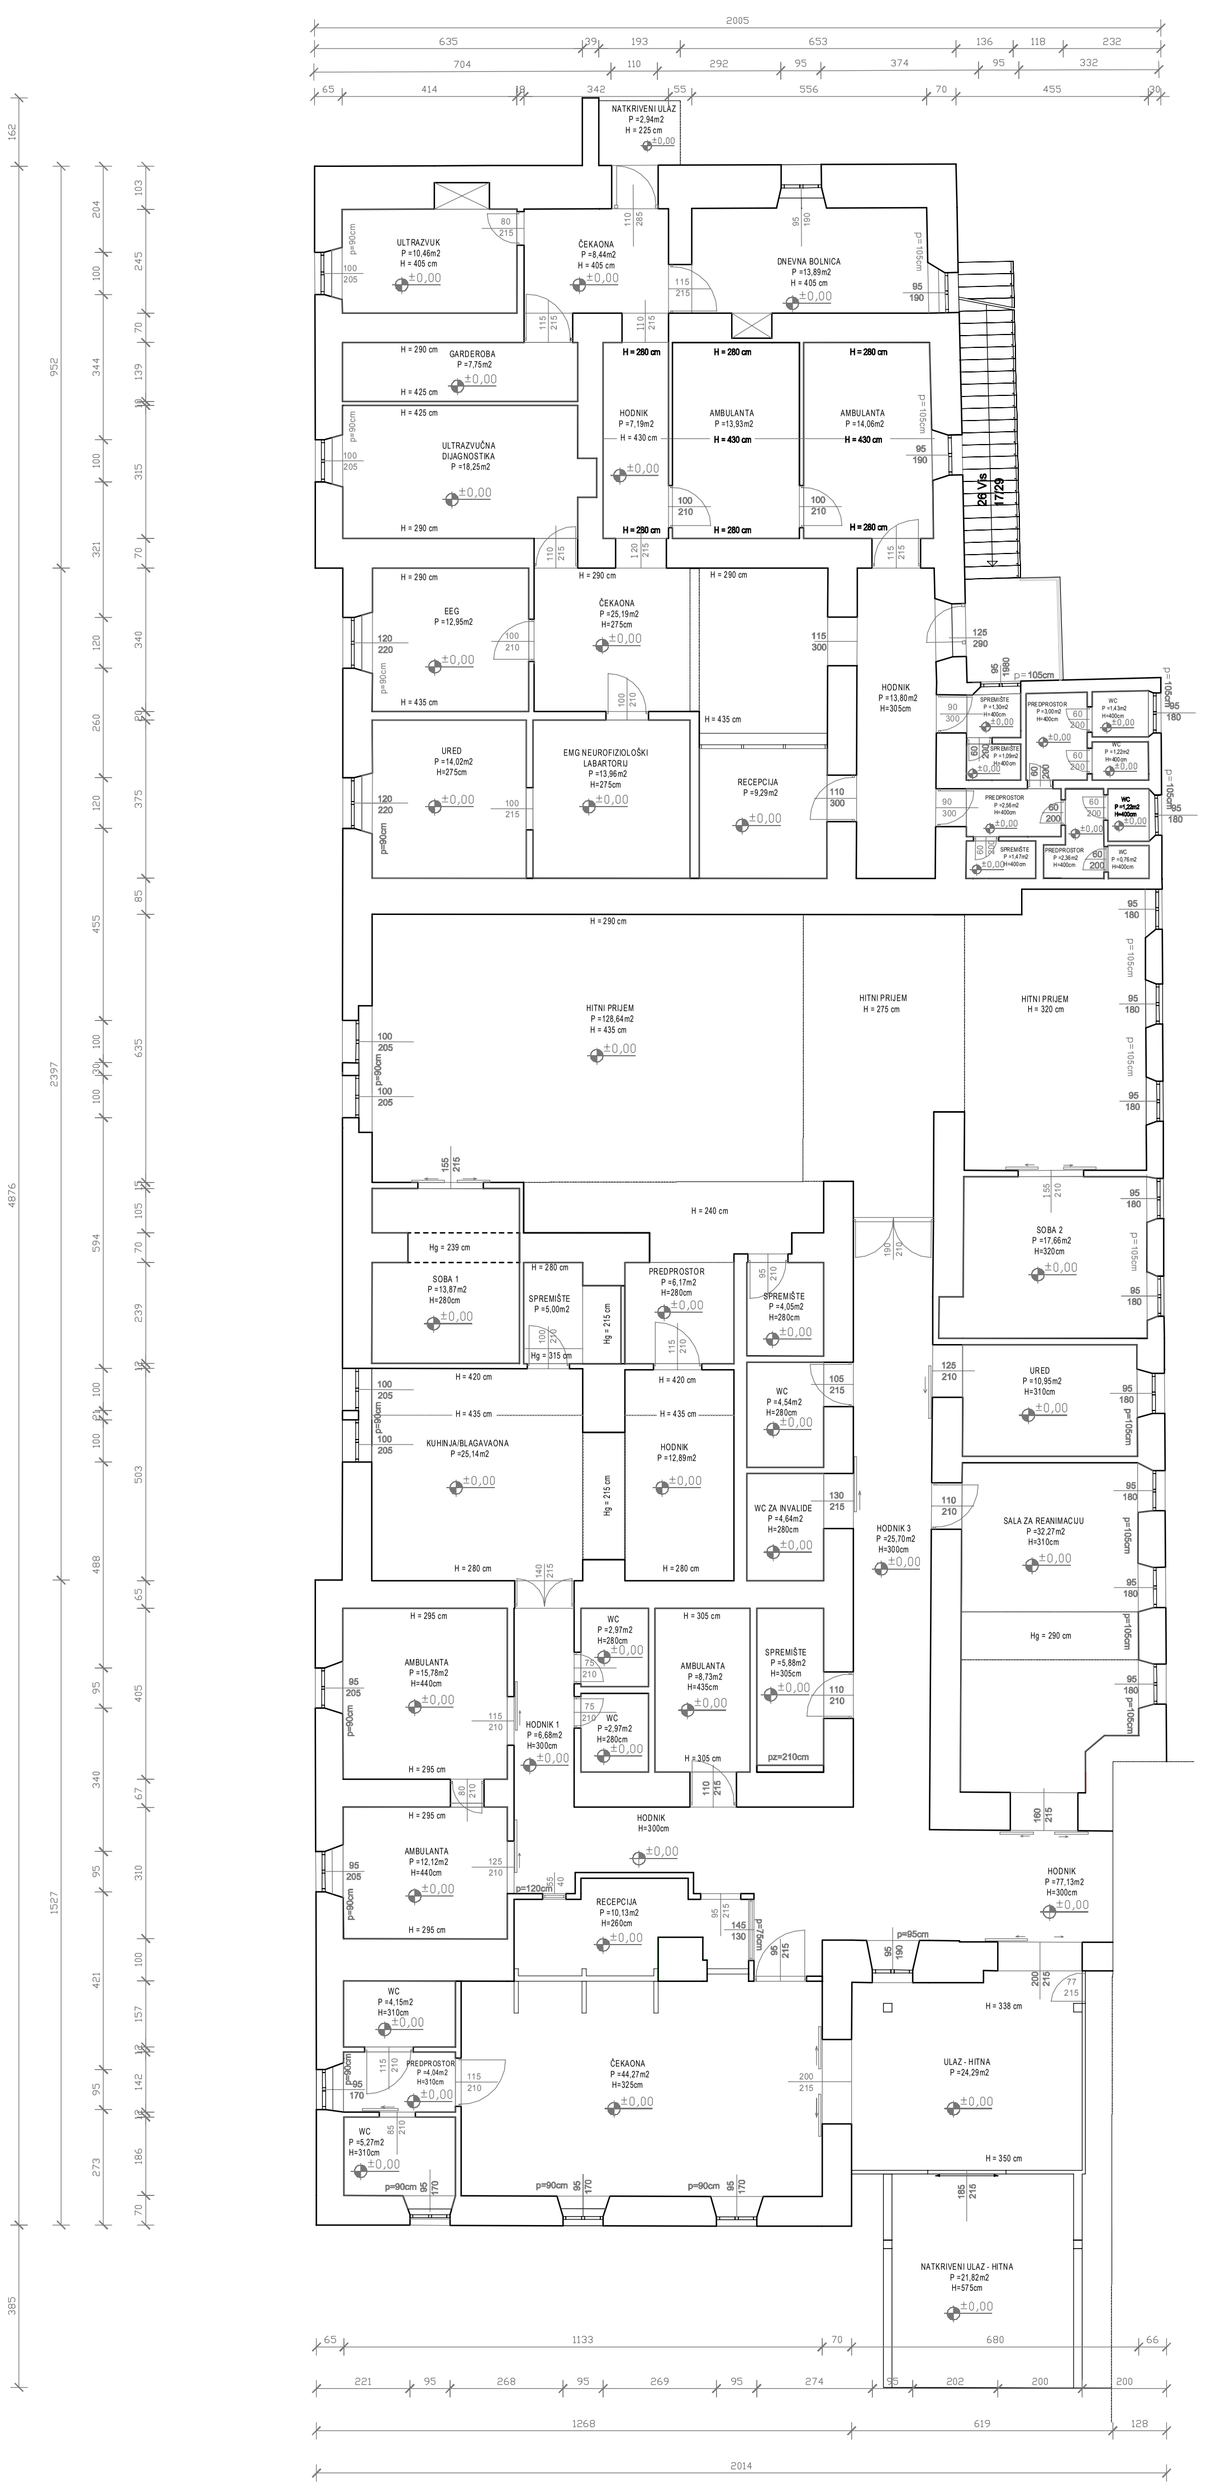

TLOCRT PRIZEMLJA - ZGRADA UPRAVE

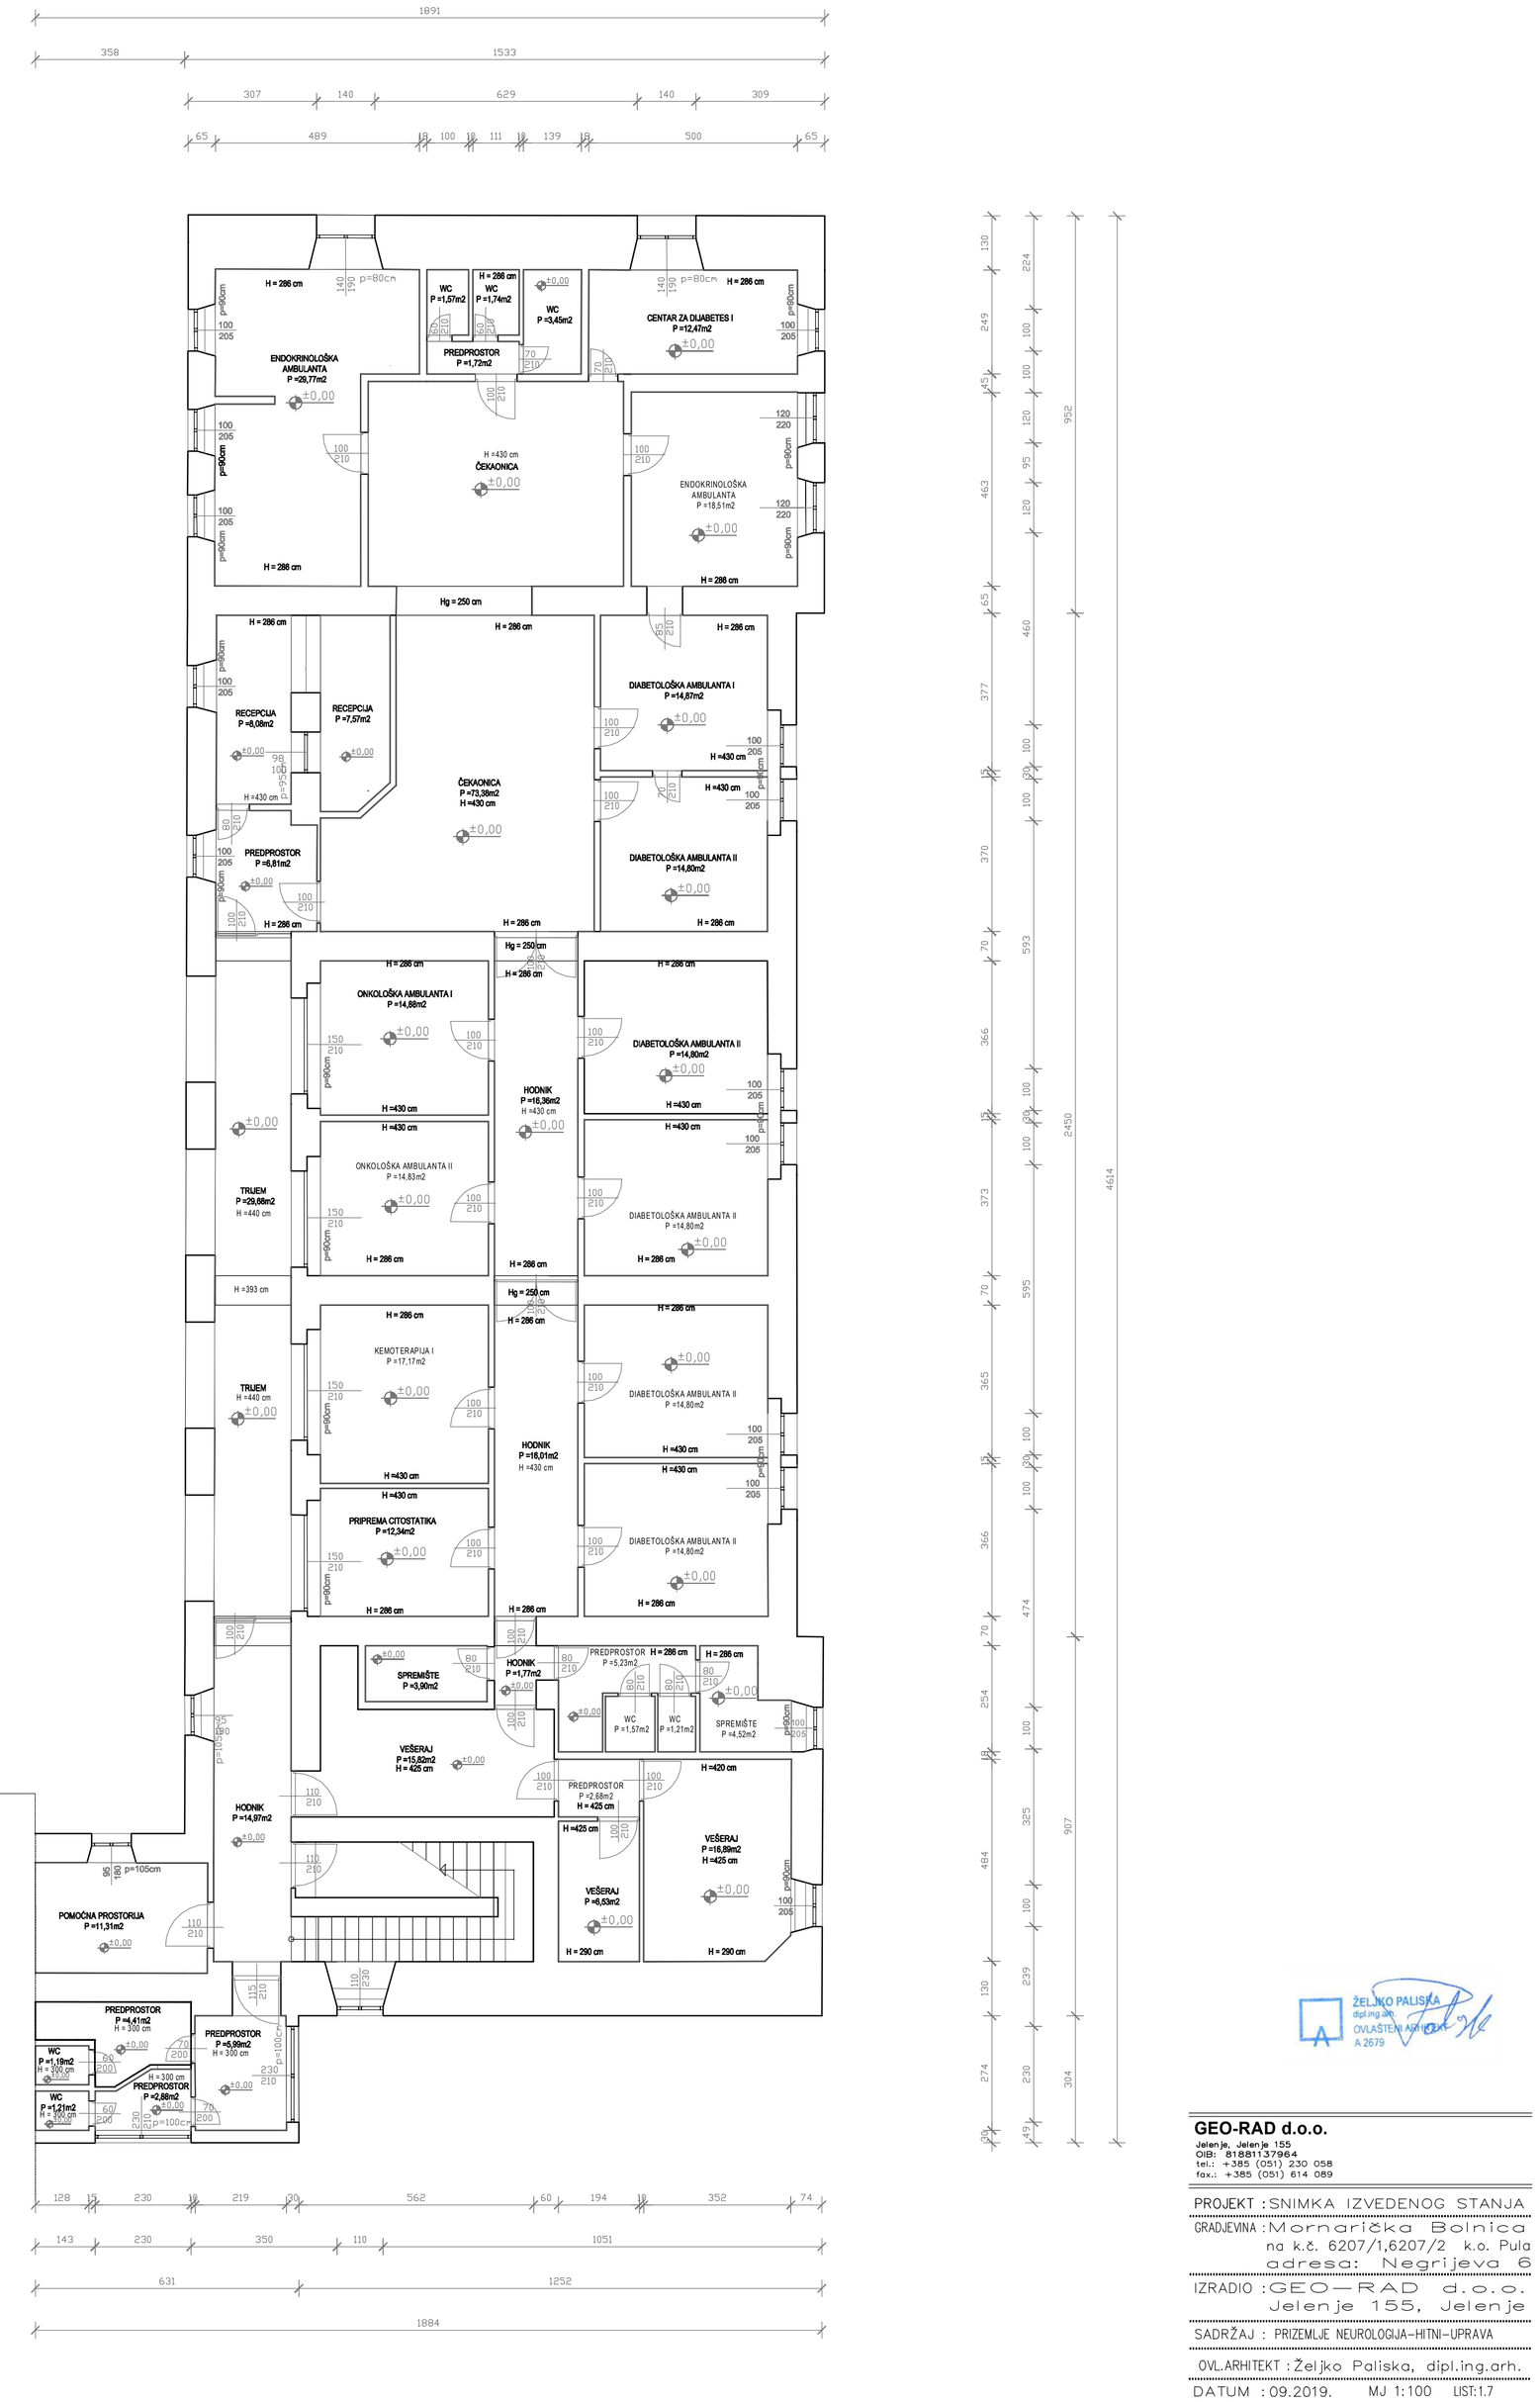

GEO-RAD d.o.o.
Jelenje, Jelenje 155
OIB: 81681.3796.4
tel.: +385 (051) 230 058
fax.: +385 (051) 614 089

ŽELJKO PALISKA
dipl.ing.arh.
OVLAŠTENI ARHITEKT
A 2679

PROJEKT : SNIMKA IZVEDENOG STANJA

GRAĐEVINA : Mornarička Bolnica
na k.č. 6207/1,6207/2 k.o. Pula
adresa: Negrijeva 6

IZRADIO : GEO-RAD d.o.o.
Jelenje 155, Jelenje

SADRŽAJ : PRIZEMLJE NEUROLOGIJA-HITNI-UPRAVA

OVL.ARHITEKT : Željko Paliska, dipl.ing.arh.

DATUM : 09.2019. MJ 1:100 LIST:1.7

POTKROVLJE NEUROLOGIJE I DIJELA HITNE

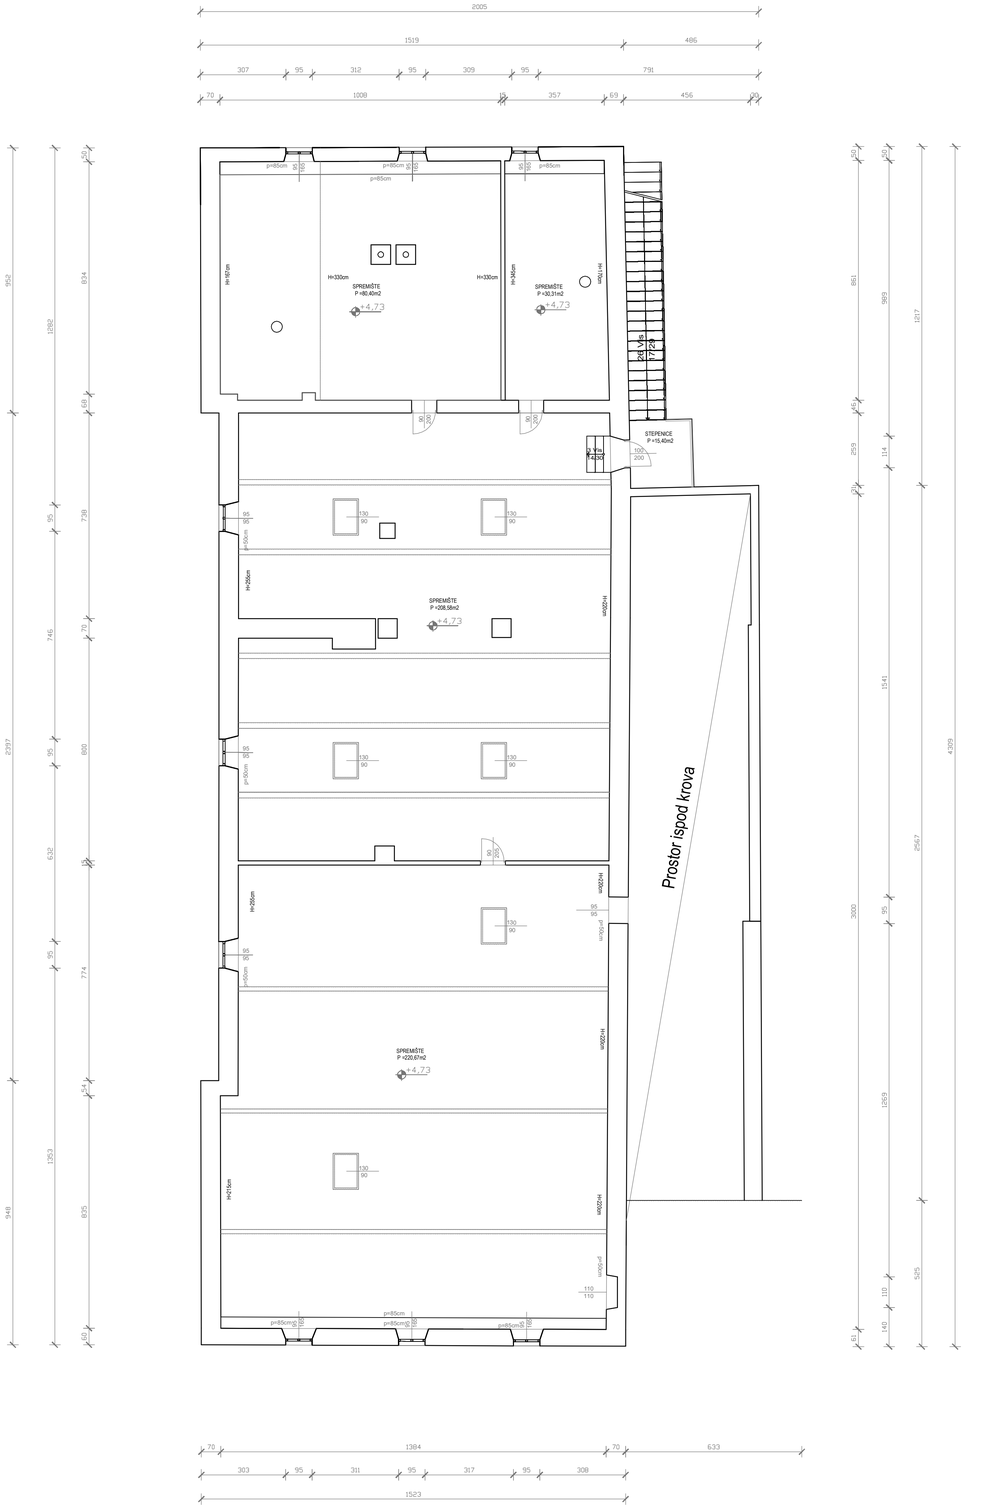

TLOCRT 1. KATA UPRAVE

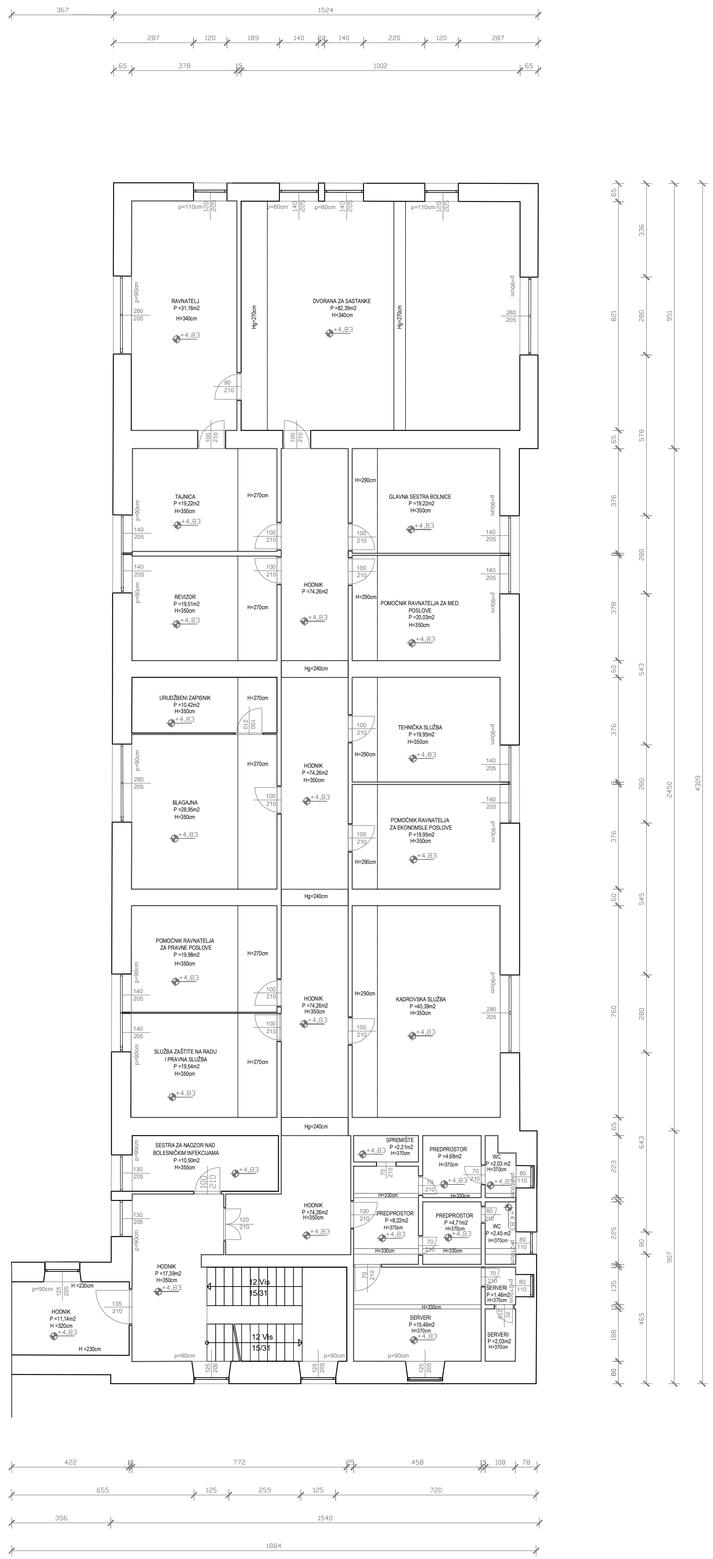

ŽELJKO PALIŠKA
dipl.ing.arh.
OVLAŠTENI ARHITEKT
A 2679

GEO-RAD d.o.o.
Jelenje, Jelenje 155
OIB: 61881137864
tel.: +385 (051) 230 058
fax.: +385 (051) 614 089

PROJEKT : SNIMKA IZVEDENOG STANJA

GRAĐEVINA : Mornarička Bolnica
na k.č. 6207/1,06207/2 k.o. Pula
adresa: Negrijeva 6

IZRADIO : GEO—RAD d.o.o.
Jelenje 155, Jelenje

SADRŽAJ : POTKROVLJE NUROLOGIJA –HITNA, 1 KAT UPRAVA

OVL.ARHITEKT : Željko Paliska, dipl.ing.arh.

DATUM : 09.2019. MJ 1:100 LIST:1.8

TLOCRT 2. KATA UPRAVA

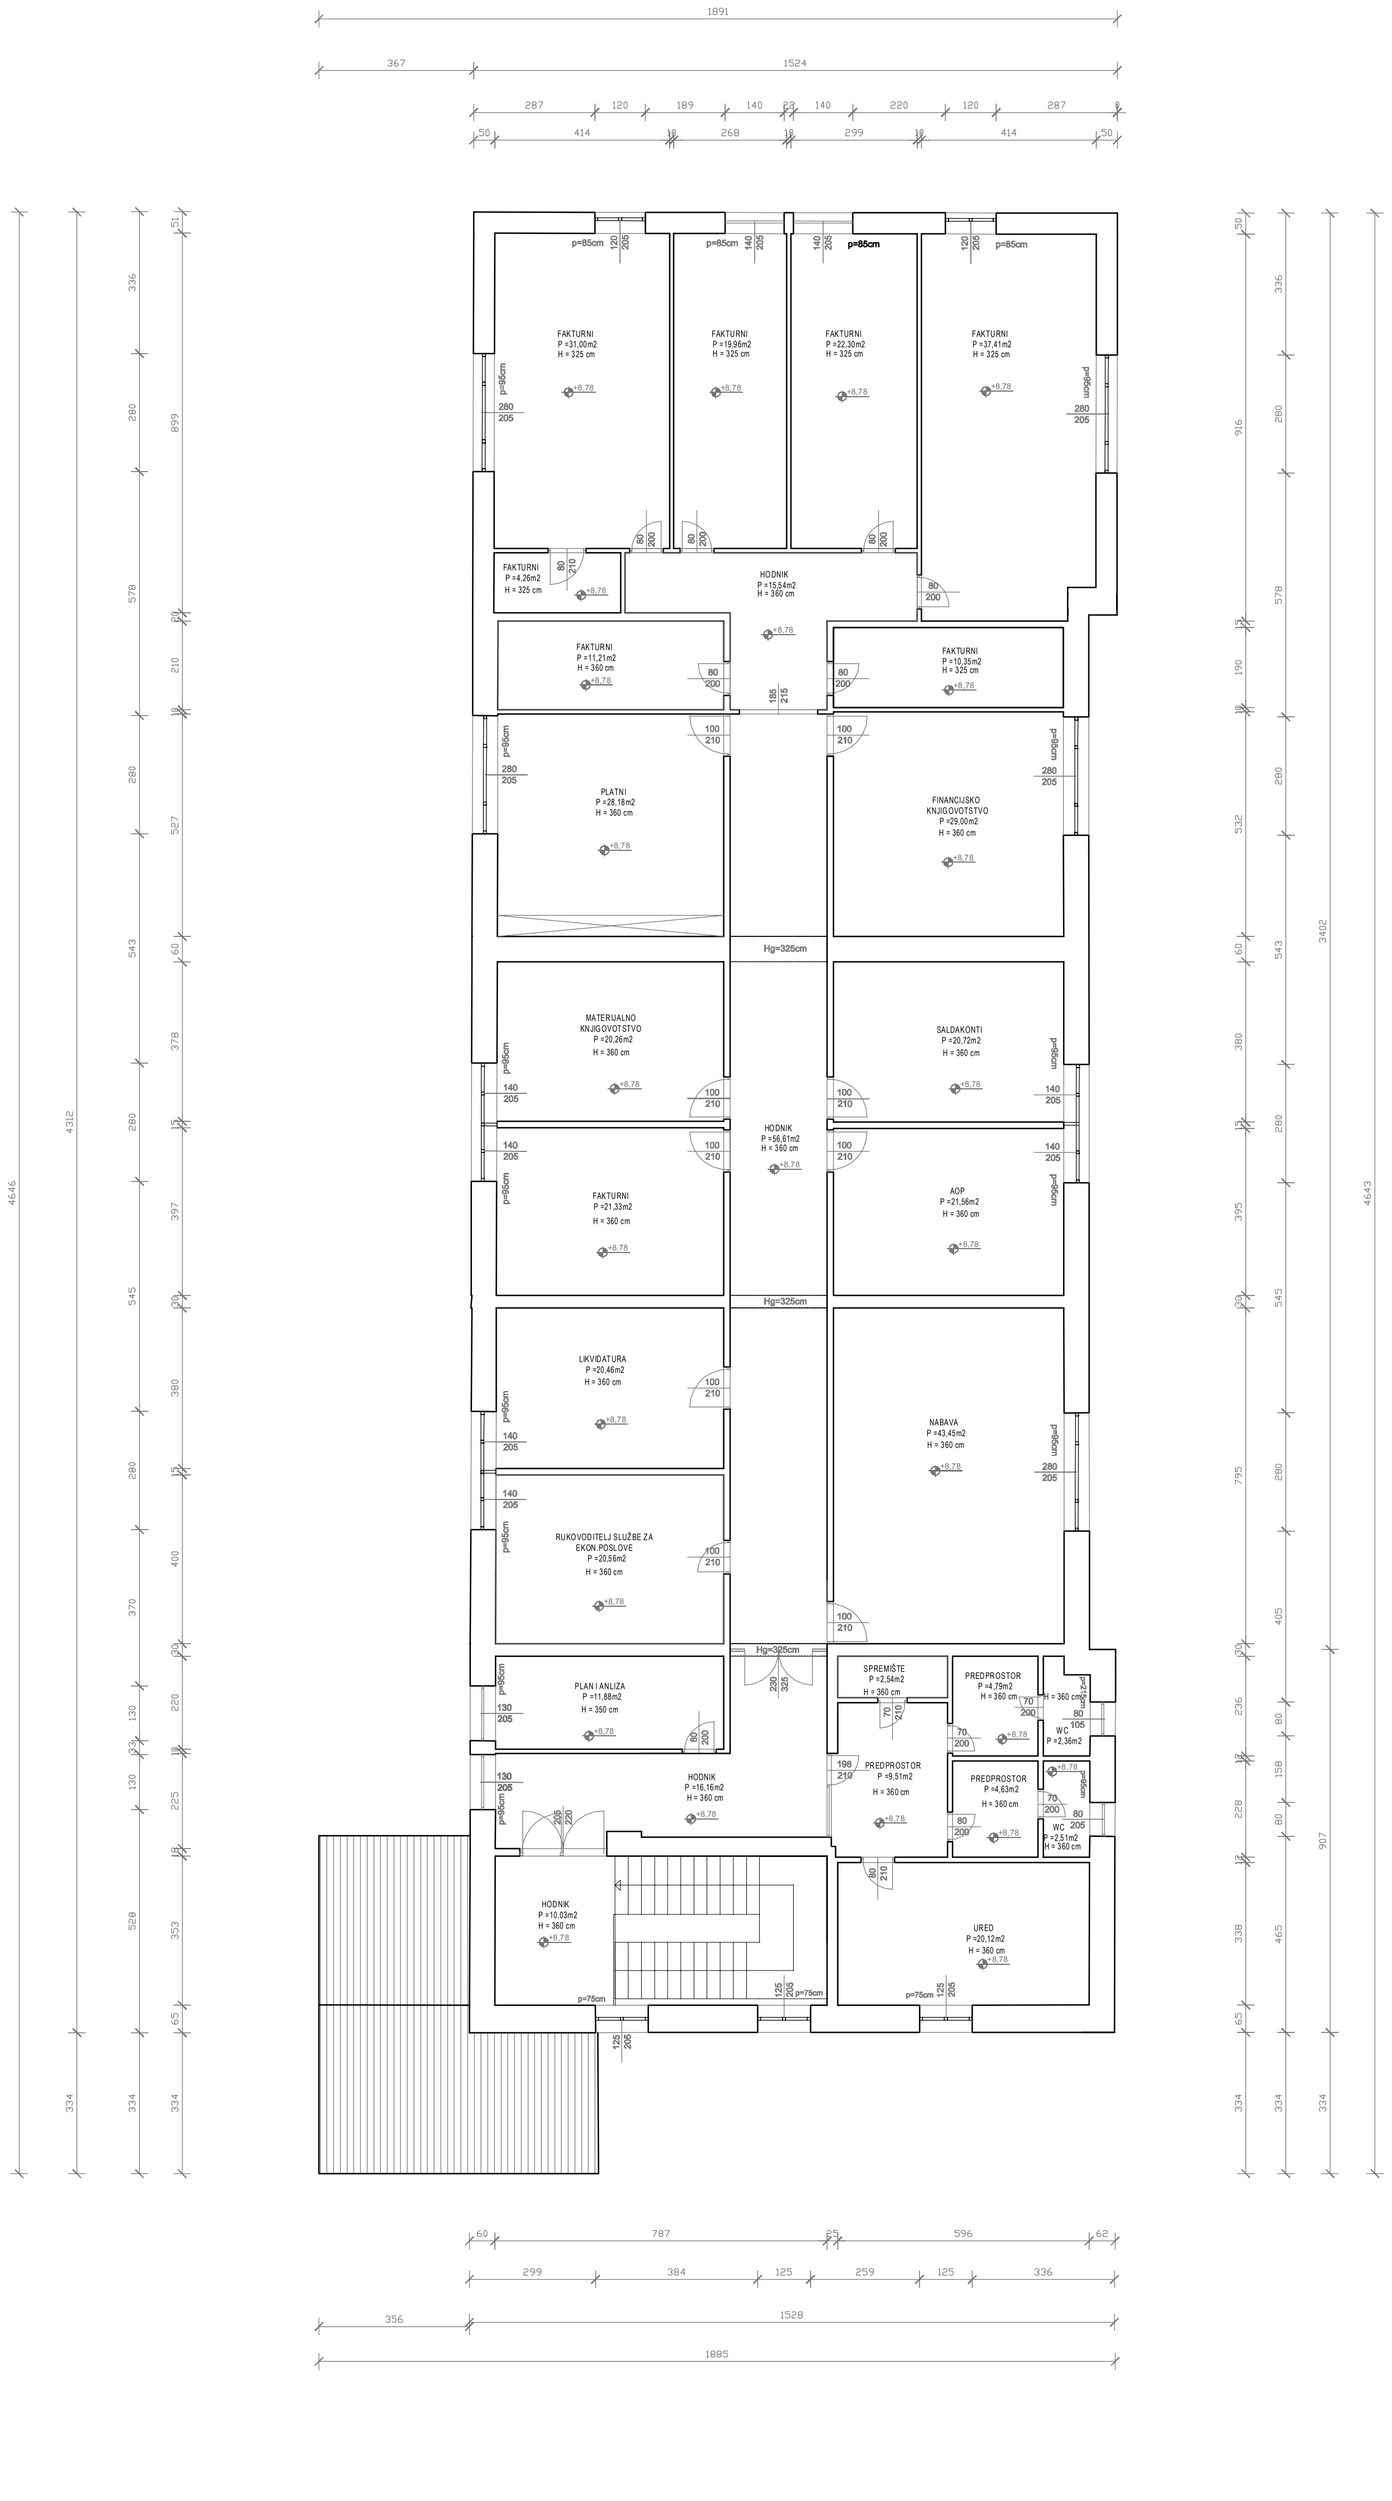

ŽELJKO PALISKA
dipl.ing.arh.
OVLAŠTENI ARHITEKT
A 2679

GEO-RAD d.o.o.
Jelenje, Jelenje 155
OIB: 81881137964
tel.: +385 (051) 230 058
fax.: +385 (051) 614 089

PROJEKT : SNIMKA IZVEDENOG STANJA

GRAĐEVINA : Mornarička Bolnica
na k.č. 6207/1, 6207/2 k.o. Pula
adresa: Negrijeva 6

IZRADIO : GEO—RAD d.o.o.
Jelenje 155, Jelenje

SADRŽAJ : 2 KAT UPRAVA

OVL.ARHITEKT : Željko Paliska, dipl.ing.arh.

DATUM : 09.2019. MJ 1:100 LIST:1.9

TLOCRT KROVNEPLOHE NEUROLOGIJE I DIJELA HITNE

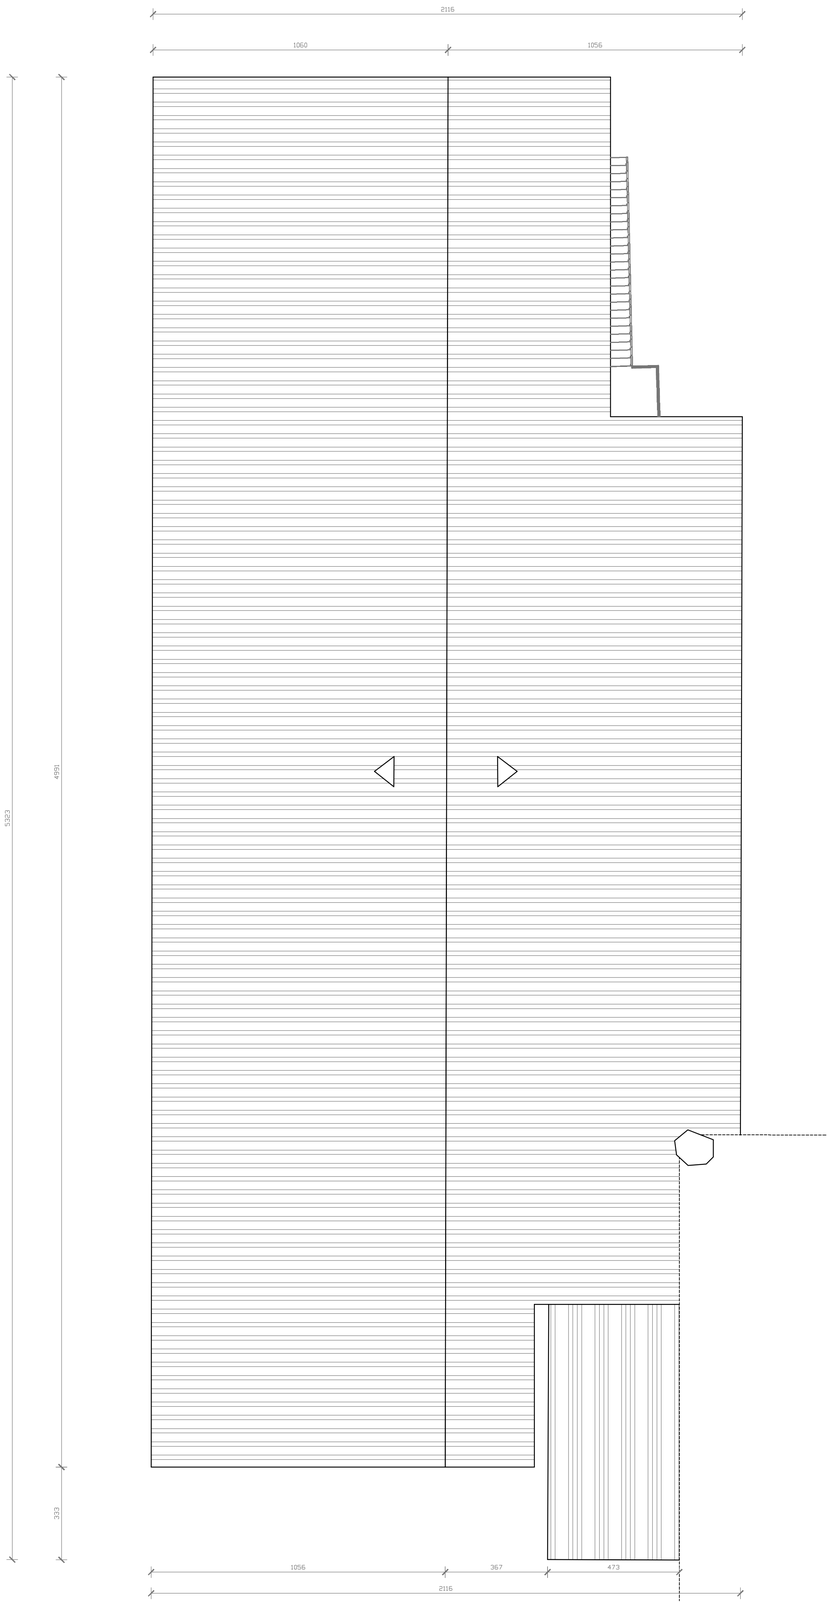

TLOCRT KROVNEPLOHE ZGRADE UPRAVE

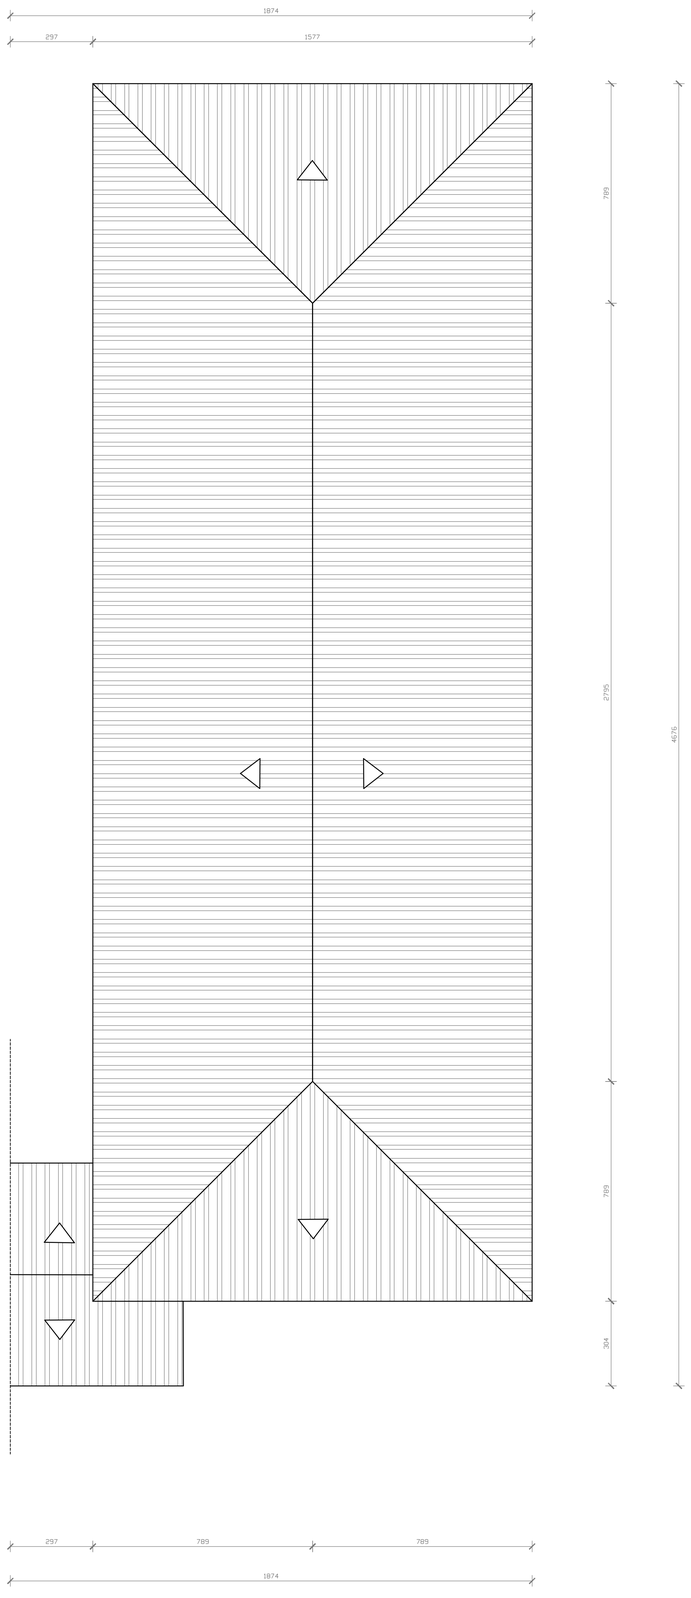

ŽELJKO PALISKA
dipl.ing.arh.
OVLAŠTENI ARHITEKT
A 2679

GEO-RAD d.o.o.
Jelenje, Jelenje 155
OIB: 81881137964
tel.: +385 (051) 330 058
fax.: +385 (051) 614 089

PROJEKT : SNIMKA IZVEDENOG STANJA

GRAĐEVINA : Mornarička Bolnica
na k.č. 6207/1,06207/2 k.o. Pula
adresa: Negrijeva 6

IZRADIO : GEO—RAD d.o.o.
Jelenje 155, Jelenje

SADRŽAJ : KROVNE PLOHE-NEUROLOGIJA DIO HITNE I UPRAVA

OVLARHITEKT : Željko Paliska, dipl.ing.arh.

DATUM : 09.2019. MJ 1:100 LIST:1.10